


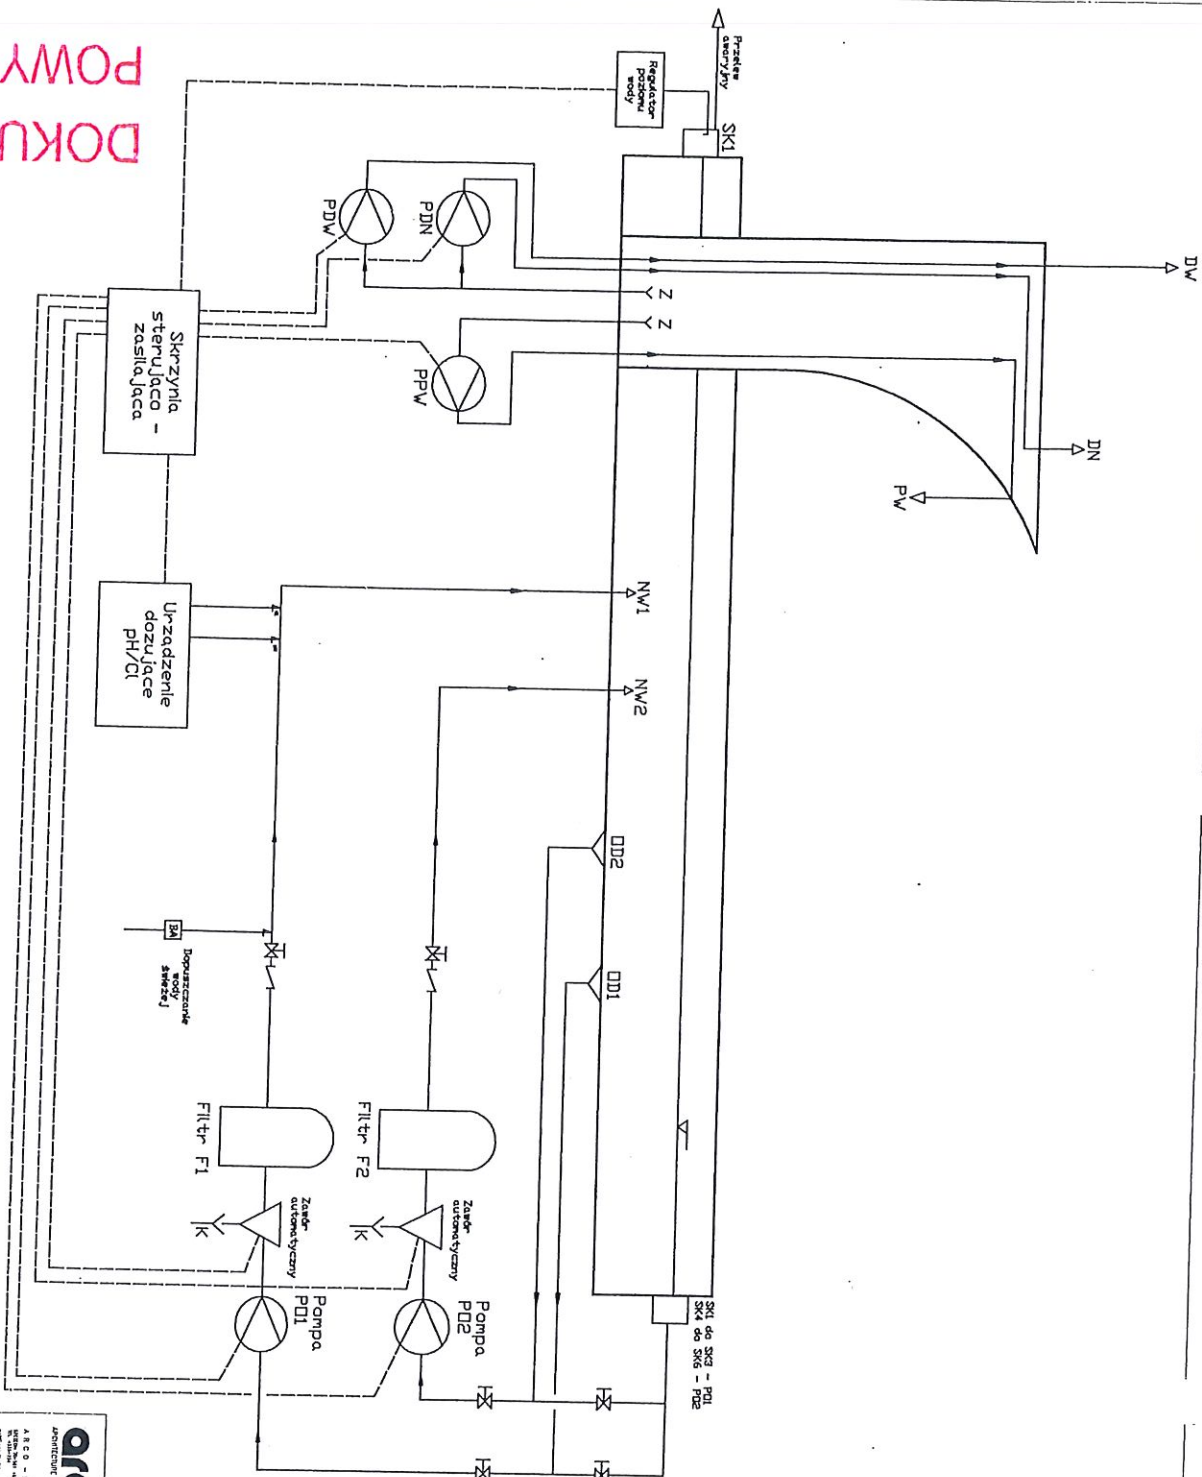

SK1, SK6 – skłmniery
DD1, DD2 – odpływ denny
P01, P02 – pompa obiegowa filtracji
BA – zawór antybakteryjny
PPW – pompa obiegowa płaszczy wodnych
PDW – pompa obiegowa dla dysz wysokich
PDN – pompa obiegowa dla dysz niskich
PW – płaszczy wodny
DW – dysza wodna
DN – dysza wodna niska
Z – zasys pompy obracanych
K – dysze napływowe dennie
N – odpływ do kanalizacji
F1, F2 – filtry pospieszne

LUDWIK GRODEK
mgr inż. Tomasz Kuciak
upr. bud. instalacji i urządzeń
Nr ewid. 201 380
71-425 Szczecin, ul. 1^{go} Maja 104
tel. 22 64-01 19
projekt technologiczny
rozbudowa i modernizacja
instalacji w celu zwiększenia
ciężkości i wydajności
kolumny i kanału
zawod. i projekt. 04

areo
ARCHITECTURE COMPANY LTD

A R C O - SP20KA 2 00

TEMAT

Przebudowa basenu p.poż. zlokalizowanego na Placu Zwycięstwa w Szczecinie na fontannę.

770-233 Szczecin, Plac Zwycięstwa,
dział nr 14 obrotu 1041

INVESTOR

Świątynia Miasto Szczecin
Pl. Armii Krajowej 1. 70-001


BRĚŤNŤA	TECHNOLOGIA FONTANNŤ
---------	----------------------

PROJEKT BUDOWLANY


mgr inż. Tomasz Kuciak	PROJEKTANT PRACOWNICZĄCY
------------------------	-----------------------------



Wody w fontannie

DOKUMENTACJA POWYKONAWCZA

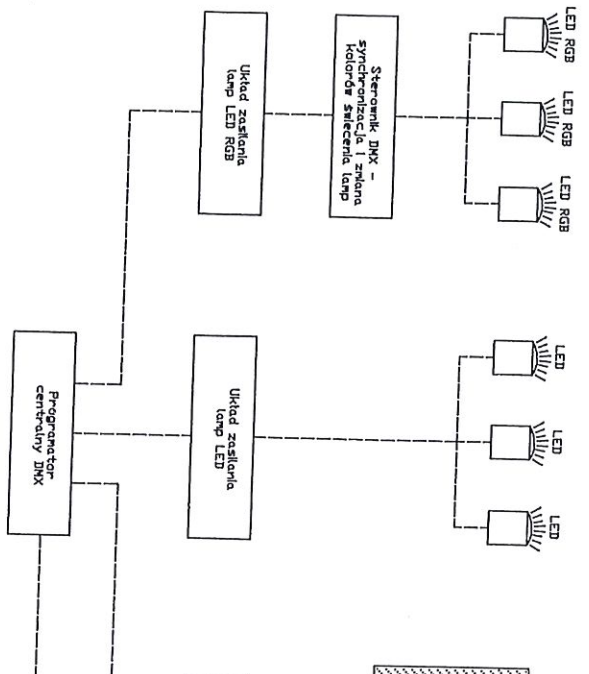

Moduł GSM - sygnalizacja awarii

Moduł zasilania urządzeń

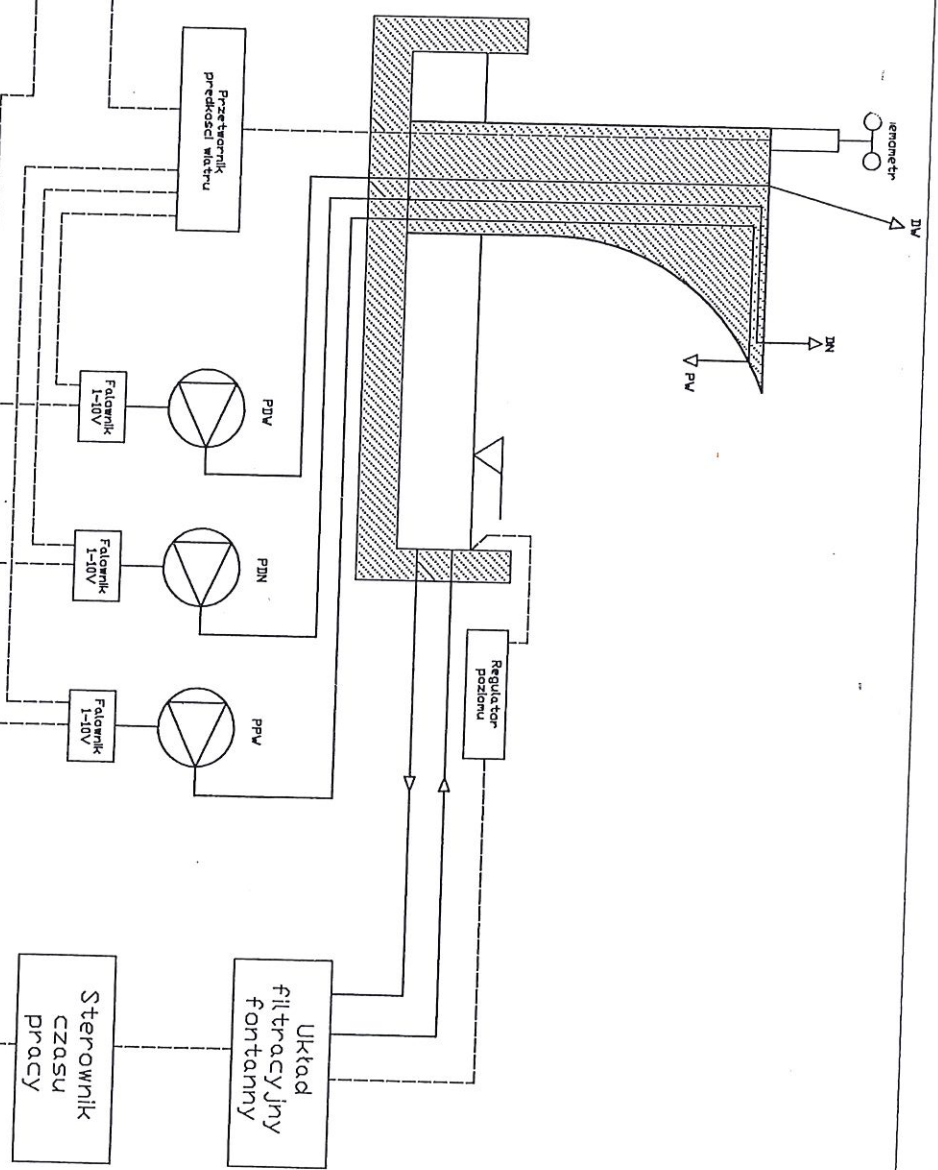

Granica projektu - brzoza elektryczna, moc przyłącza 29 kW

orco ARCHITECTURAL DESIGN 110 ul. A. Mickiewicza 100, 70-200 Szczecin tel. 91 425 10 10, 91 425 10 11 www.orco.pl		UWAGA: PROJEKT TECHNOLOGII ROZPATRYWAĆ ŁĄCZNIE Z INNYMI PROJEKTAMI BRANŻOWYMI	
BRANŻA	PROJEKT BUDOWLANY		
FAZA	PROJEKT BUDOWLANY		
PROJEKTANT	mgr inż. Tomasz Kuciak		
PROJEKTOWAŁ	mgr inż. Tomasz Kuciak		
OPRACOWAŁ	mgr inż. Tomasz Kuciak		
SPRACOWAŁ	mgr inż. Tomasz Kuciak		
INWESTOR	miasto Szczecin		
ADRES	70-233 Szczecin, Plac Zwycięstwa, dz. nr 14, obręb 1041		
TEMAT	Przebudowa basenu o poz. zlokalizowanego na Placu Zwycięstwa w Szczecinie na fontannę.		
		mgr inż. LUDWIK GRODEK mgr inż. instalacji i urządzeń sanitarnych upr. bud. § 20 i § 8 Ust. 1 pkt 1 i pkt 2 Nr ewidencyjny 104/67 i 60/67 71-425 Szczecin, ul. Lutna 104 tel. 91 425 10 10, 91 425 10 11 fax 91 425 10 12 e-mail: ludwik.grodek@poczta.onet.pl Nr ewid. ZA 104/67 i 60/67	

Schema blokowy