




OZNACZENIE DY SZ TRYSKACZY

- t1 DY SZA TRYSKACZOWA OASE TYPU KOMET O WYSOKOŚCI PIONOWEJ WYRZUTU 3,0m
- t2 DY SZA TRYSKACZOWA OASE TYPU CASCADE O WYSOKOŚCI PIONOWEJ WYRZUTU 1,5m
- t3 DY SZA TRYSKACZOWA OASE TYPU CASCADE O WYSOKOŚCI PIONOWEJ WYRZUTU 3,0m

**DOKUMENTACJA
POWYKONAWCZA**

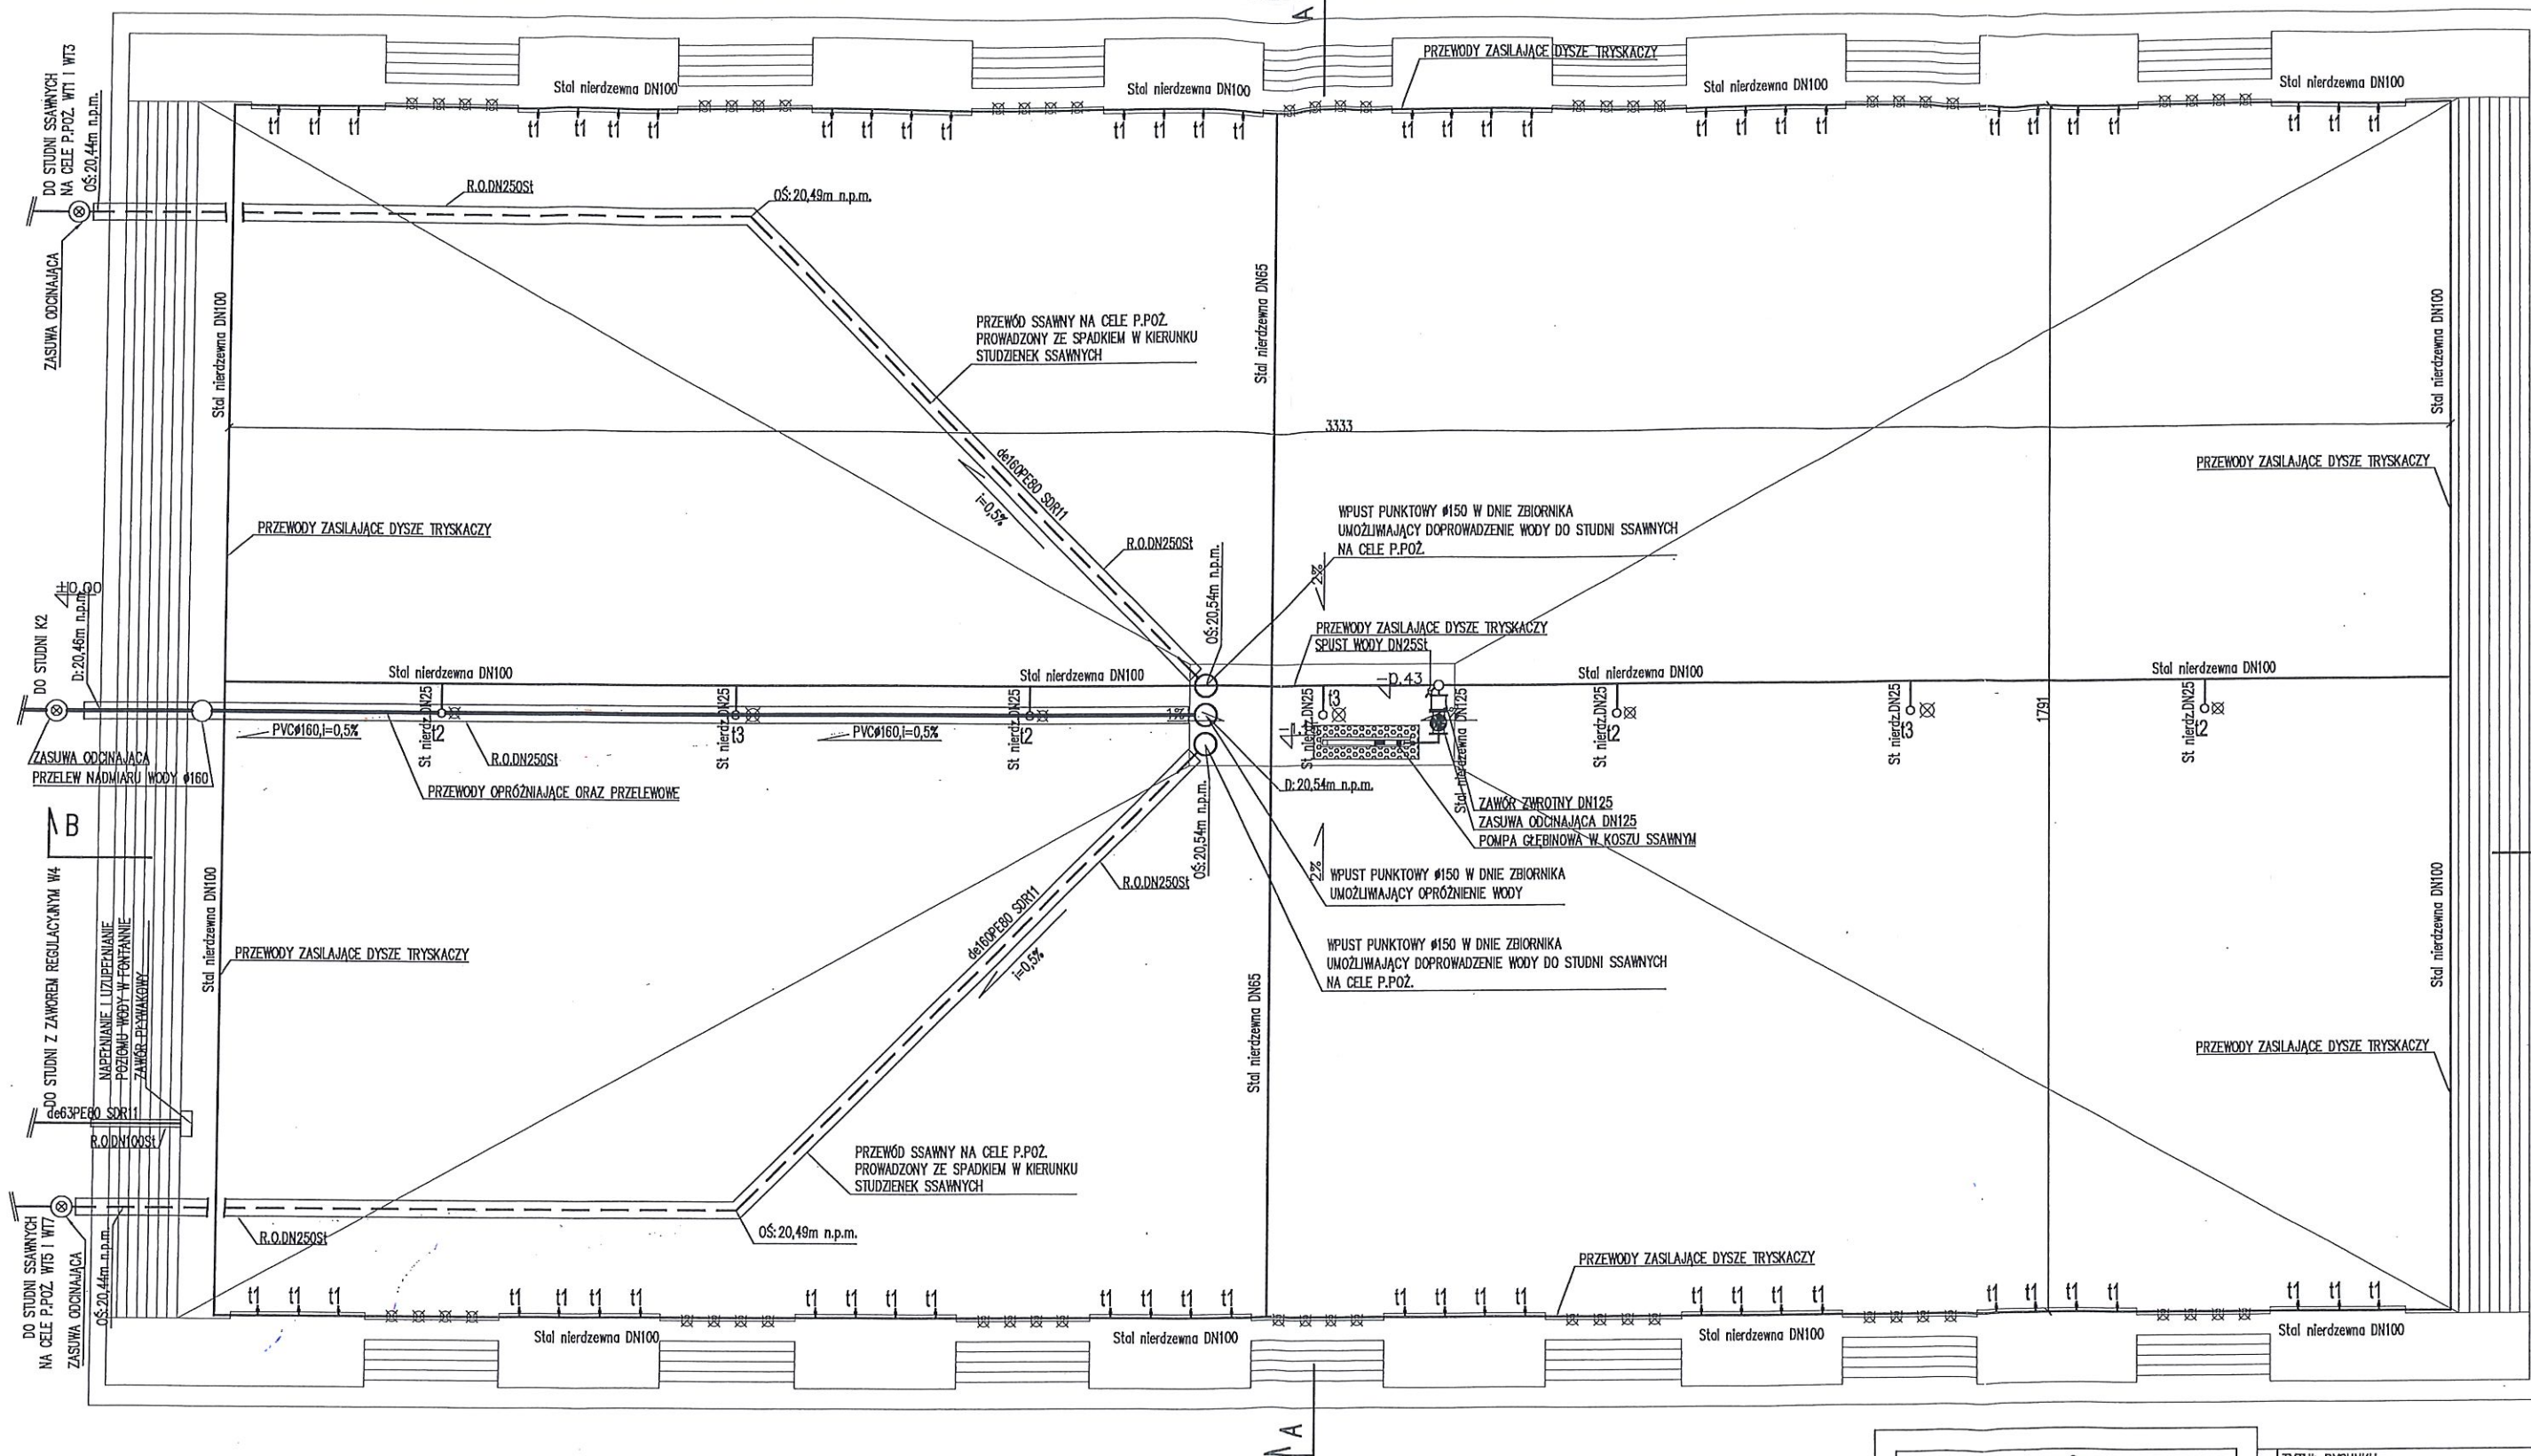

BIURO PROJEKTOWO-INŻYNIERSKIE sp. z o.o.
UL. JAGIELLOŃSKA 69, 70-382 SZCZECIN
TEL./FAX (091) 462 40 91

NAZWA INWESTYCJI

Zagospodarowanie terenu zieleńca im. Janiny Szczerskiej przy pl. Kościuszki w Szczecinie.
W zakresie: przebudowa zbiornika rezerw wody p.p.oż. PROJEKT ZAMIENNY DO DECYZJI O POZWOLENIU NA BUDOWĘ NR 393/2007

ADRES INWESTYCJI

Zieleniec im. Janiny Szczerskiej (dz.nr 8,9,20 obr. 2254, dz.nr 1 obr. 1042) w Szczecinie

INWESTOR

Zakład Usług Komunalnych
ul. Ku Słońcu 125
71-080 Szczecin

TYTUŁ RYSUNKU:
TECHNOLOGIA FONTANNY
RZUT FONTANNY – WIDOK Z GÓRY

PROJEKTOWAŁ:

mgr inż. Grzegorz Krcman
upr. bud. Nr 71/Sz/2002
w specjalności: sanitarna

SPRAWDZIŁ:

mgr inż. Krzysztof Imbra
upr. bud. Nr 71/Sz/2002
w specjalności: sanitarna

BRANŻA:

SANITARNA

FAZA:

PROJEKT BUDOWLANY

SKALA:

1:100

DATA:
LUTY 2009

NR.RYS.

2

PRAWA AUTORSKIE ZASTRZEŻONE.
PROJEKT TEN JEST CHRONIONY PRAWEM ZGODNIE Z
USTAWĄ O PRAWIE AUTORSKIM. KOPIOWANIE, POWIELANIE,
ODSTĘPOWANIE I DOKONYWANIE ZMIAN BEZ ZGODY
AUTORA JEST ZABRONIONE I PODLEGA KARZE.