


OBIEKT: ul. Emilia Żegadłowicza działka nr 93/7 obr. 2001 m. Szczecin Woj. zachodniopomorskie	GeoBarts Bartosz Staniszewski ul. Fioletowa 26/8, 70-781 Szczecin tel. 0 606 73 98 68 (nazwa jednostki wykonawstwa geodezyjnego)
SKALA: 1:500 Układ współrzędnych: Lokalny Miasta Szczecina Poziom odniesienia wysokości: Amsterdam	
Kierownik roboty: Grzegorz Staniszewski, nr upr. zaw. 15532 (imię, nazwisko, nr i zakres uprawnień)	Wykonano metodą: a) -rastrową- b) cyfrową Płyta CD nr Wielkość pliku data
Mapę do celów projektowych sporządzono przy wykorzystaniu: 1. mapy zasadniczej w skali 1:500, sekcje: 9-02 C-35, 45 2. danych branzowych części uzbrojenia podziemnego 3. pomiaru zieleni wysokiej i pomników przyrody oraz pomiaru innych obiektów wskazanych przez projektanta 4. opracowanych geodezyjnie elementów planu zagospodarowania przestrzennego (linie rozgraniczające, linie regulacyjne, osie ulic)	Wykonano w ramach pracy geodezyjnej: KERG nr: 1063/2009 W zakresie opracowania znajdują się punkty osnovy geodezyjnej nr: 1022, 1644, Rp 501 podlegające ochronie na podst. art. 15, art. 48 ust.1 pkt 3 ustawy Prawo geodezyjne i kartograficzne Granice i nr działek ewidencyjnych według danych MODGK w: Szczecinie z dnia: 07.04.2009r.
Na mapie do celów projektowych wykazano następujące uzgodnione przez ZUDP projekty sieci uzbrojenia terenu: 1. brak	Rejestracja:
Informacje dodatkowe: 1. _____ – zakres pomiaru 2. Redakcja znaków zgodna z instrukcją techniczną K-1 (1979) / K-1 (Podstawowa Mapa Kraju z 1998r.) 3. Mapa nadaje się do celów projektowych w zakresie pomiaru 4. Stopień kartometryczności mapy do celów projektowych jest zgodny z przepisami instrukcji technicznej K-1 (1979) / K-1 (Podstawowa Mapa Kraju z 1998r.) 5. Wszystkie trwałe obiekty budowlane podlegają wytyczeniu przez jednostkę wykonawstwa geodezyjnego. 6. Nie wyklucza się istnienia w terenie również uzbrojenia, o którym brak było informacji branzowych i nie zostało odnalezione w czasie inwentaryzacji geodezyjnej.	
Uzbrojenie opracowano na podstawie: 1. danych branzowych – z literą B 2. pośredniego ustalenia przebiegu aparaturą elektromagnetyczną – z literą A. 3. bezpośrednich pomiarów powykonawczych – bez litery W związku z tym w częściach 1 i 2 nie gwarantuje się kompletności, a dokładność położenia uzbrojenia na mapie może być niższa od dokładności kartometrycznej mapy.	
Aktualność mapy do celów projektowych na dzień: 16.06.2009r.	 Bartosz Staniszewski (kierownik jednostki wykonawstwa geodezyjnego)

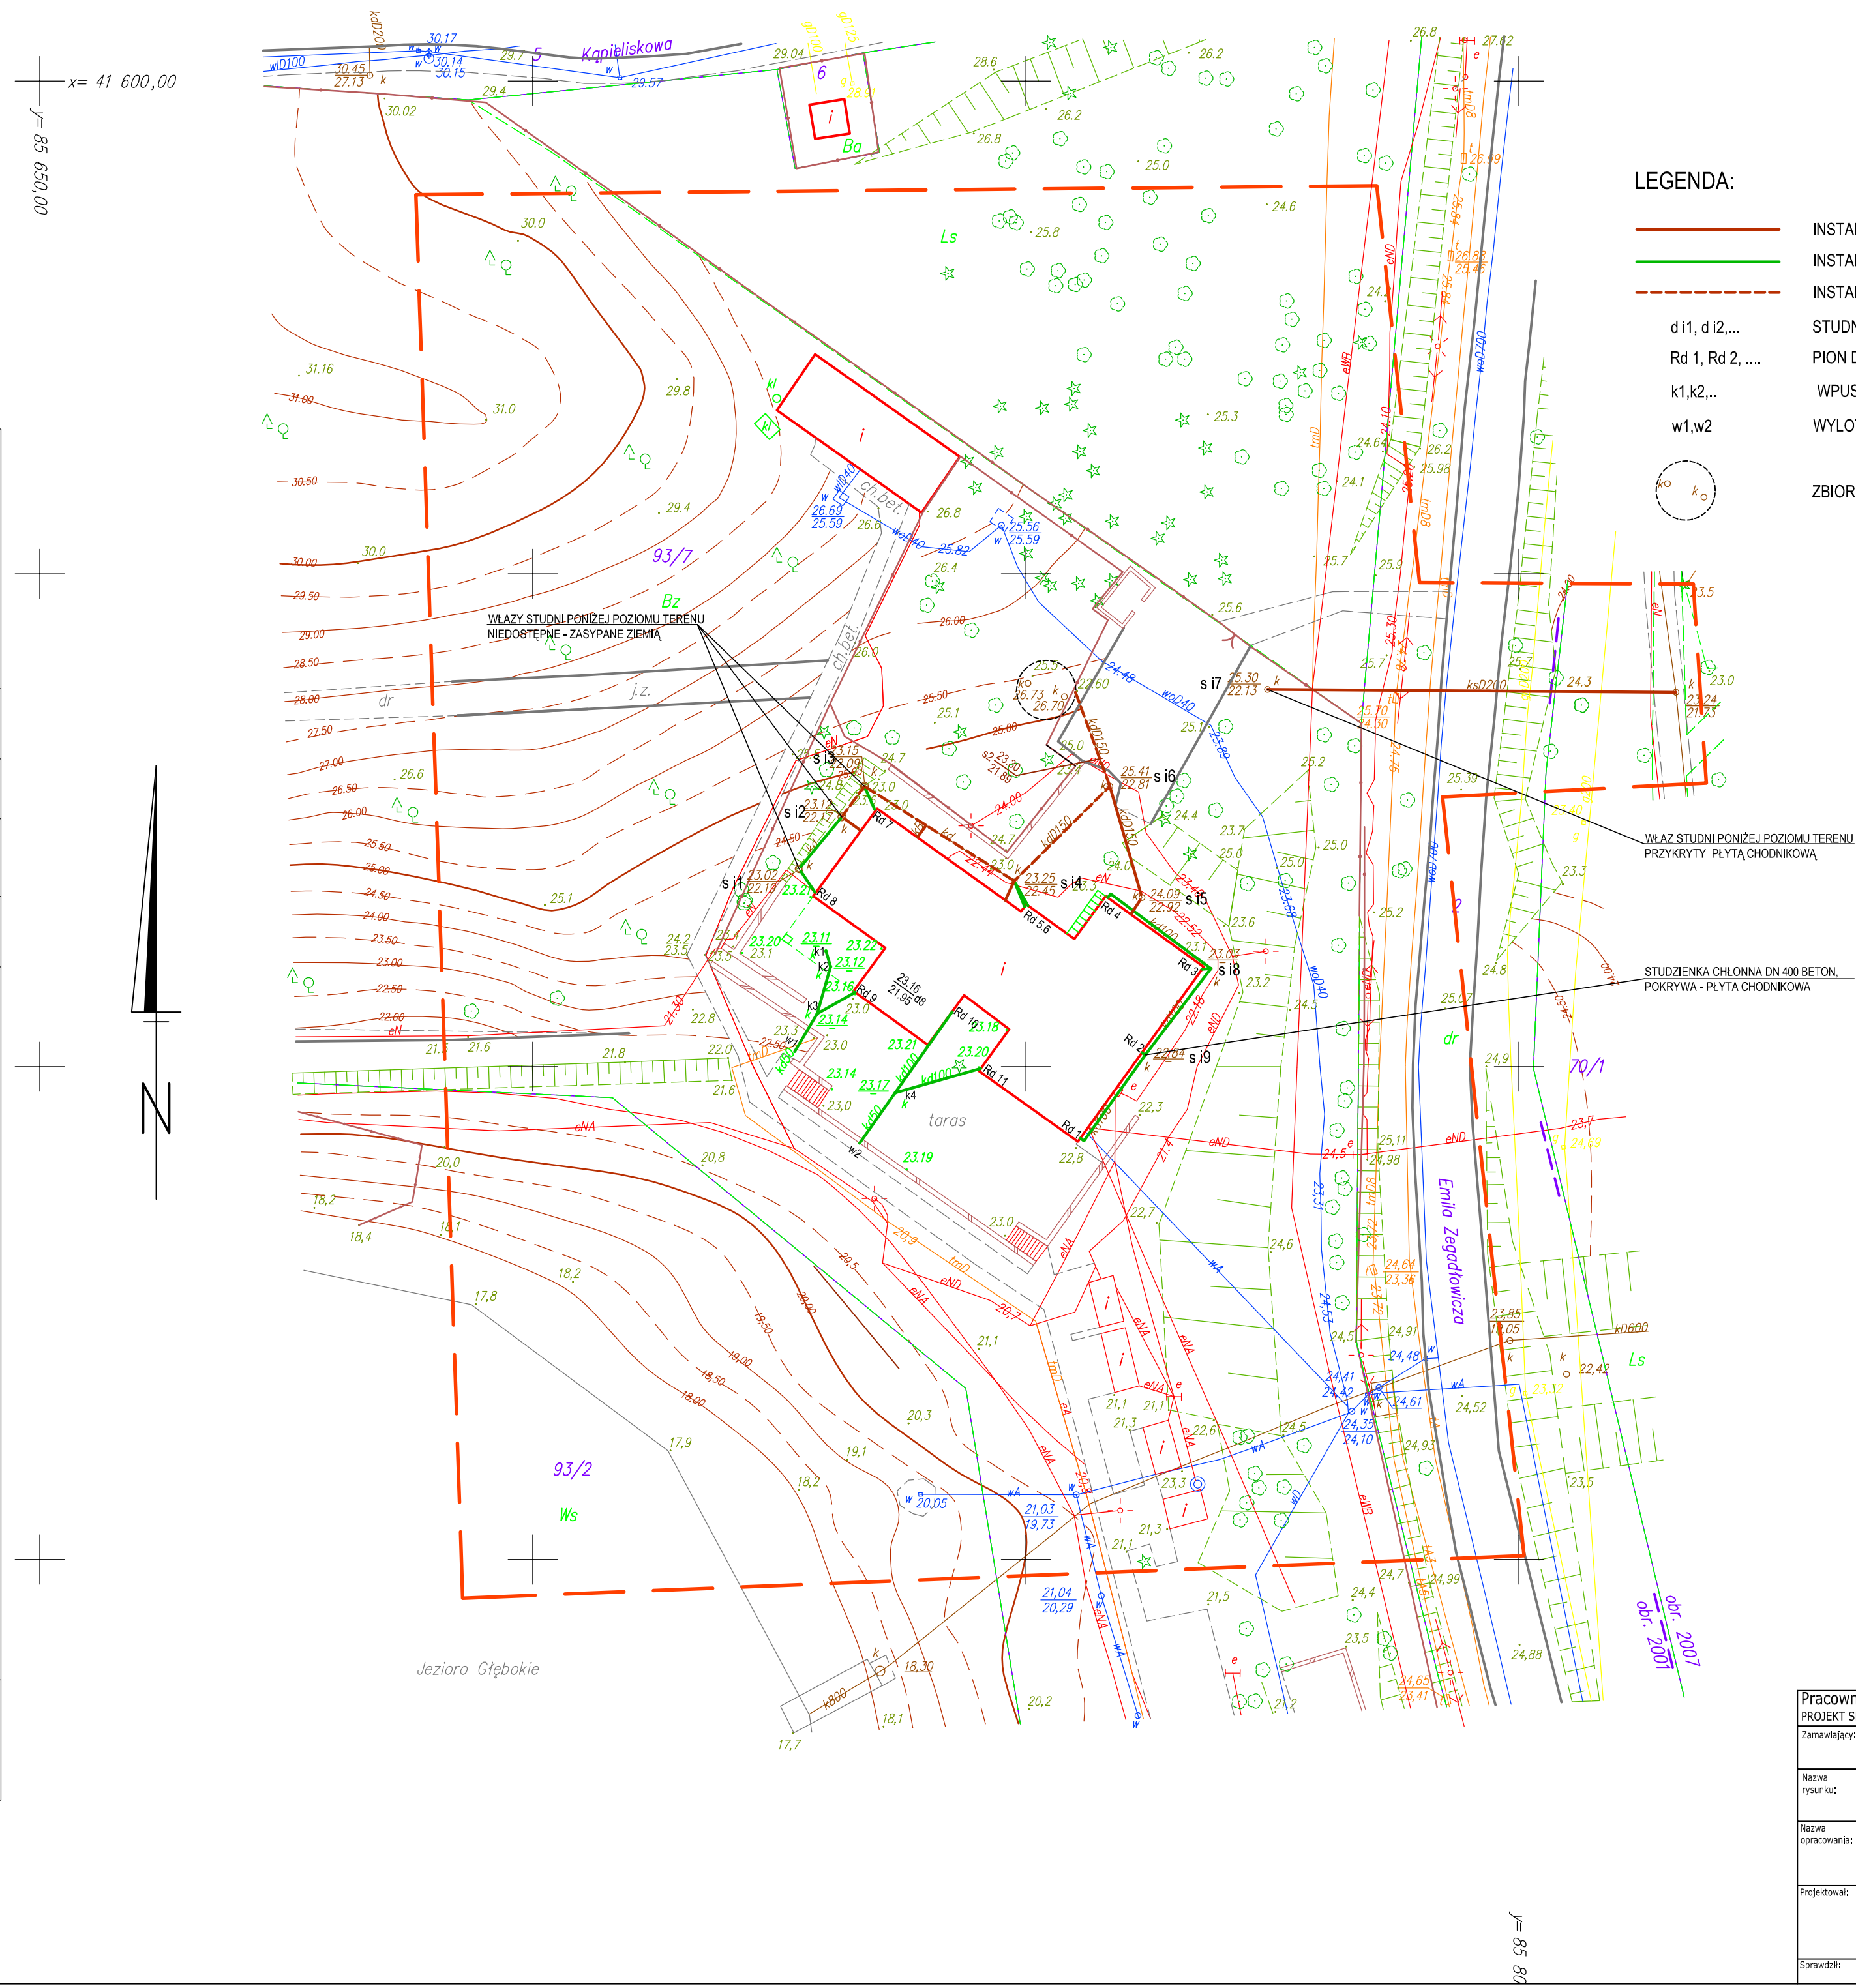

Pracownia Budowlana		70-781 SZCZECIN
PROJEKT SERVICE SZCZECIN		ul. Seledynowa 20
Zamawiający:	Zakład Usług Komunalnych ul. Ku Słońcu 125 A, 71-047 SZCZECIN	
Nazwa rynku:	Plan instalacji kanalizacji sanitarnej i deszczowej - inwentaryzacja	
Nazwa opracowania:	przyłącza instalacji kanalizacyjnej na kapieleku miejskim Głębokie przy ul. Zagrodzkiej 1 w Szczecinie z uwzględnieniem istniejących elementów instalacji i sieci odrządzeń kanalizacyjnych	Data: Kwiecień 2009 Skala: 1 : 500
Projektował:	mgr inż. Jan Ostaszewski uprawnienia 89/20/87	Oznaczenie ryunku: Rys. 1
Sprawił:	mgr inż. Krystyna Köhler uprawnienia 556/20/87	Oznaczenie opracowania: 131/2009