


OBIEKT: <i>ul.Smutna, dz. 37/6 obr. 4153 m. Szczecin Woj. zachodniopomorskie</i>	<i>Usługi Geodezyjne i Kartograficzne Grzegorz Kleczewski ul. Jasna 49/5 70 - 783 Szczecin tel. 601 576 161</i> <i>(Jednostka wykonawstwa geodezyjnego.)</i>
SKALA: 1:500 <i>Układ współrzędnych: Lokalny Miasta Szczecina Poziom odniesienia wysokości: Amsterdam</i>	<i>Wykonano metodą: a) rastrową b) wektoryzacji</i> <i>Płyta CD nr</i> <i>Wielkość pliku data</i>
Kierownik roboty: <i>Grzegorz Kleczewski, nr upr. zawod. 7625 (imię, nazwisko, nr i zakres uprawnień)</i>	Wykonano w ramach pracy geodezyjnej: KERG nr: 2412/2011 <i>W zakresie opracowania znajdują się punkty osnowy geodezyjnej nr: brak podlegające ochronie na podst. art. 15, art. 48 ust.1 pkt 3 ustawy Prawo geodezyjne i kartograficzne</i> <i>Granice i nr działek ewidencyjnych według danych MODGIK w: Szczecinie z dnia: 09.08.2011</i>
Mapę do celów projektowych sporządzono przy wykorzystaniu: <i>1. mapy zasadniczej w skali 1 : 500, sekcje: 7-01 D- 94,95, B-4</i> <i>2. danych branżowych części uzbrojenia podziemnego</i> <i>3. pomiaru zieleni wysokiej i pomników przyrody oraz pomiaru innych obiektów wskazanych przez projektanta</i> <i>4. opracowanych geodezyjnie elementów planu zagospodarowania przestrzennego (linie rozgraniczające, linie regulacyjne, osie ulic)</i>	Rejestracja:
Na mapie do celów projektowych wykazano następujące uzgodnione przez ZUDP projekty sieci uzbrojenia terenu: <i>brak</i>	
Informacje dodatkowe: <i>1. z zakresu pomiaru</i> <i>2. Redakcja znaków zgodna z instrukcją techniczną K-1 (1979) / K-1 (Podstawowa Mapa Kraju z 1998r.)</i> <i>3. Mapa nadaje się do celów projektowych w zakresie pomiaru</i> <i>4. Stopień kartometryczności mapy do celów projektowych jest zgodny z przepisami instrukcji technicznej K-1 (1979) / K-1 (Podstawowa Mapa Kraju z 1998r.)</i> <i>5. Wszystkie trwałe obiekty budowlane podlegają wytyczeniu przez jednostkę wykonawstwa geodezyjnego.</i> <i>6. Nie wyklucza się istnienia w terenie również uzbrojenia, o którym brak było informacji branżowych i nie zostało odnalezione w czasie inwentaryzacji geodezyjnej.</i>	
Uzbrojenie opracowano na podstawie: <i>1. danych branżowych - z literą B</i> <i>2. pośredniego ustalenia przebiegu aparaturą elektromagnetyczną - z literą A.</i> <i>3. bezpośrednich pomiarów powykonawczych - bez litery</i> <i>W związku z tym w częściach 1 i 2 nie gwarantuje się kompletności, a dokładność połączenia uzbrojenia na mapie może być niższa od dokładności kartometrycznej mapy.</i>	
Aktualność mapy do celów projektowych na dzień: <i>09.08.2011</i>	<i>Grzegorz Kleczewski</i> <i>(kierownik jednostki wykonawstwa geodezyjnego)</i>

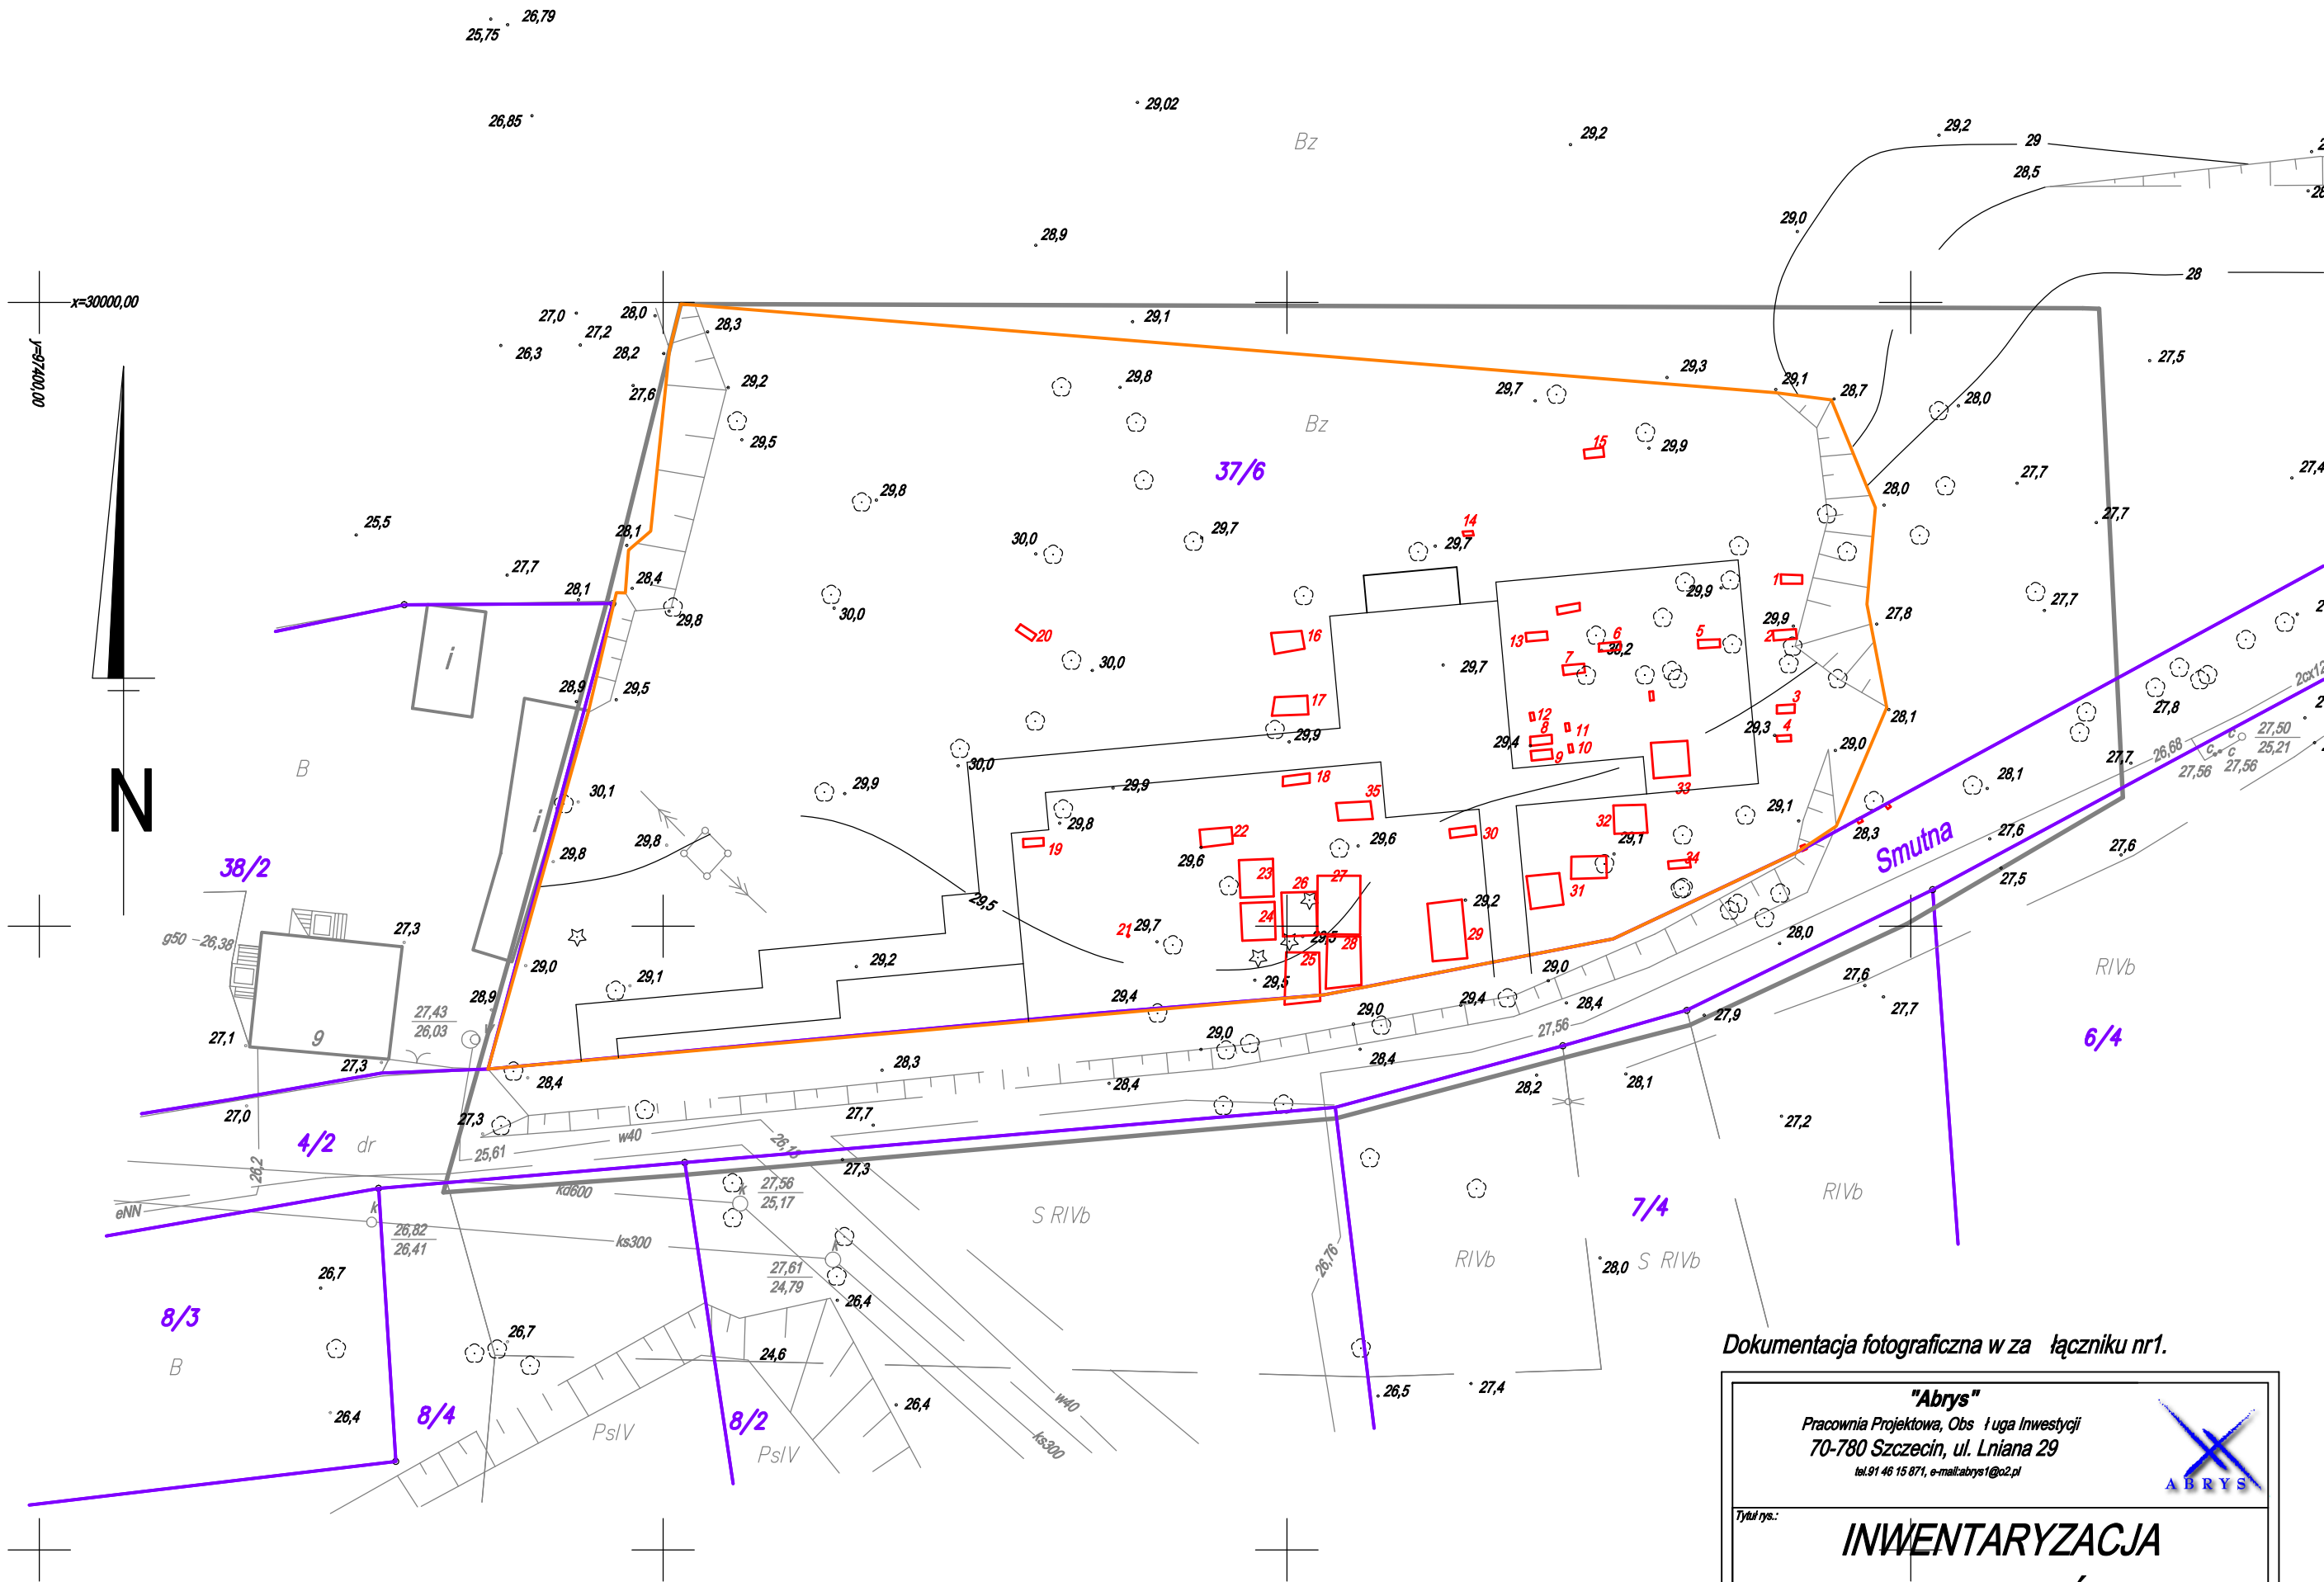

Dokumentacja fotograficzna w załączniku nr1.

"Abrys" Pracownia Projektowa, Obsługa Inwestycji 70-780 Szczecin, ul. Lniana 29 tel.91 46 15 871, e-mail:abrys1@o2.pl		
Typu pa:		
INWENTARYZACJA NAGROBKÓW		
Temat: Rewitalizacja terenu po cmentarzu ewangelickim przy ul. Smutnej.		

Inwestor: Zakład Usług Komunalnych Szczecin ul. Ku Słońcu 125a 71- 080		
Adres Inwestycji: Szczecin ul. Smutna dz. nr 37/6; obrob 4153;		Brandz: Arch.
Opracował: Klaudia Dzikowska		Data: 09.11
Projektował: arch. Piotr Błażejowski upr. 144/Sz/89		Skala: 1:500
		Nr. rys: 2