


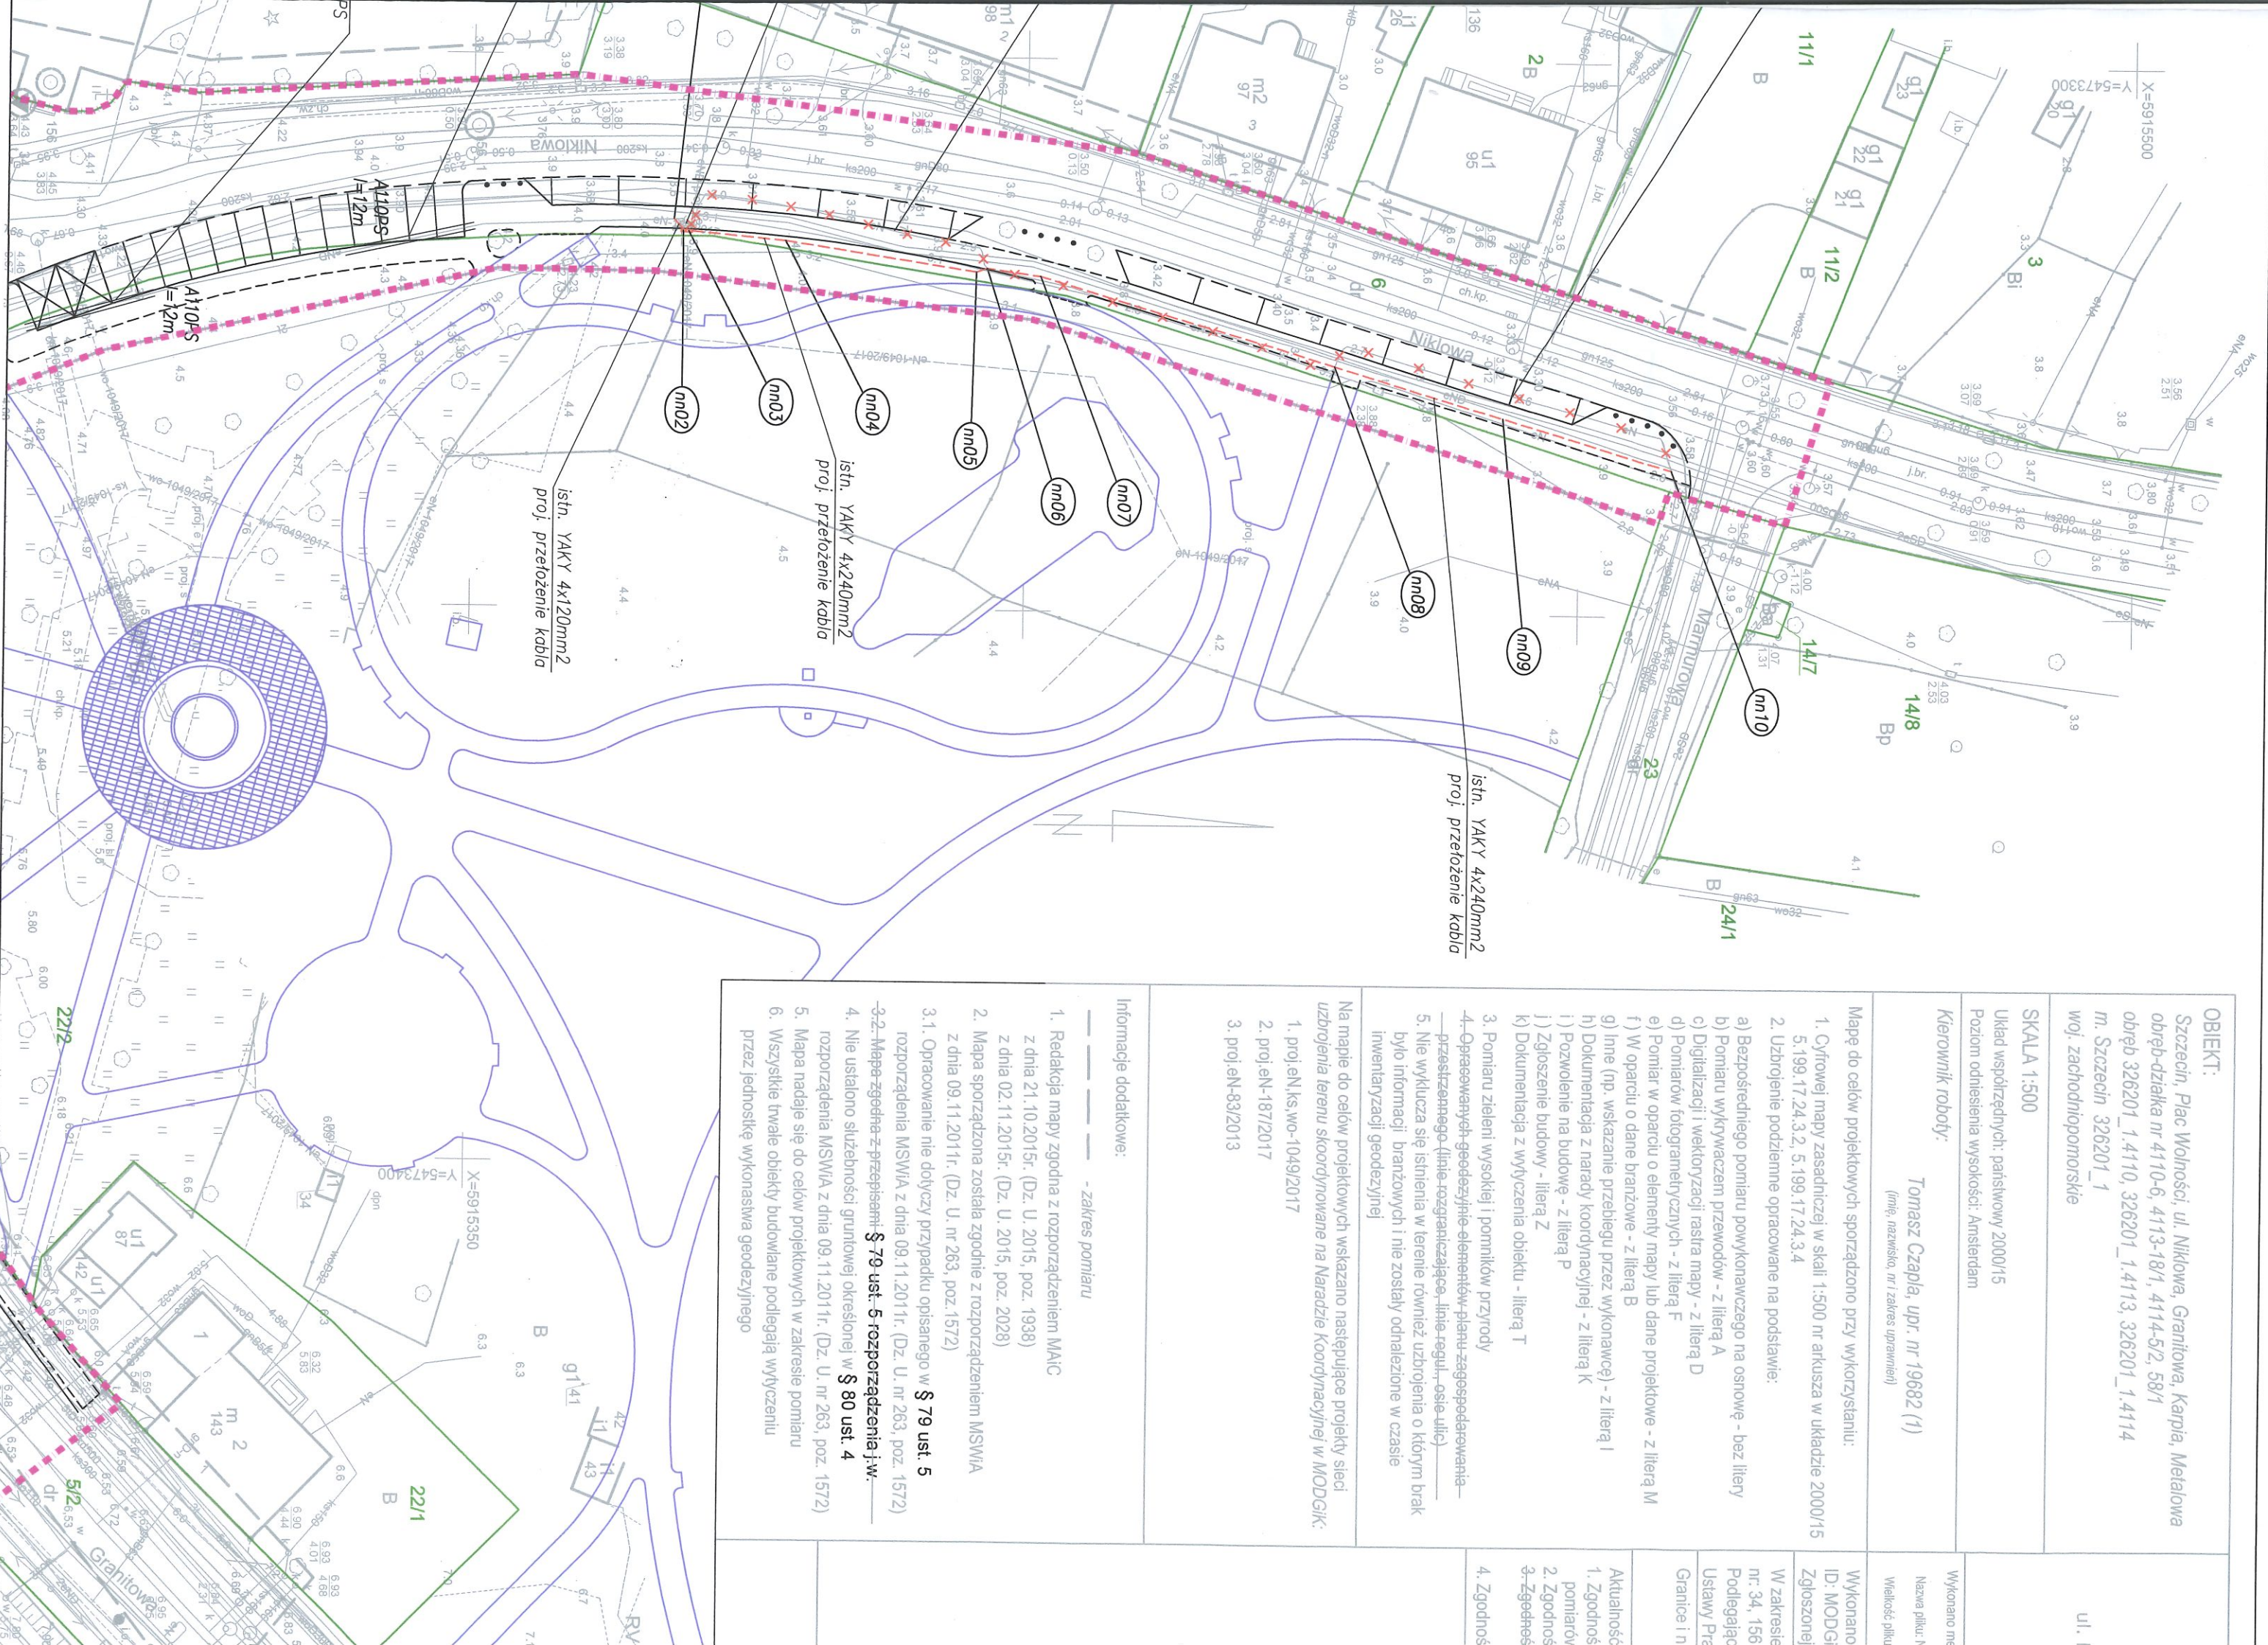

OBIEKT: Szczecin, Plac Wolności, ul. Nikiłowa, Granitowa, Karpią, Metalowa obręb-dzielnica nr 4110-6, 4113-18/1, 4114-5/2, 58/1 obręb 326201_1.4110, 326201_1.4113, 326201_1.4114 m. Szczecin 326201_1 woj. zachodniopomorskie	
SKALA 1:500 Układ współrzędnych: państwowy 2000/15 Poziom odniesienia wysokości: Amsterdam	
Kierownik roboty: Tomasz Czajka, upr. nr 19682 (1) (imię, nazwisko, nr i zakres uprawnień)	
Mapę do celów projektowych sporządzono przy wykorzystaniu: 1. Cyfrowej mapy zasadniczej w skali 1:500 nr arkusza w układzie 2000/15 5.199.17.24.3.2, 5.199.17.24.3.4 2. Uzbrojenie podziemne opracowane na podstawie: a) Bezpośredniego pomiaru powykonawczego na ośnowę - bez litery b) Pomiaru wykrywcą przewodów - z literą A c) Digitalizacji i wektoryzacji rastra mapy - z literą D d) Pomiarów fotografometrycznych - z literą F e) Pomiar w oparciu o elementy mapy lub dane projektowe - z literą M f) W oparciu o dane branżowe - z literą B g) Inne (np. wskazanie przebiegu przez wykonawcę) - z literą I h) Dokumentacja z narady koordynacyjnej - z literą K i) Pozwolenie na budowę - z literą P j) Zgłoszenie budowy - literą Z k) Dokumentacja z wytyczenia obiektu - literą T 3. Pomiaru zieleni wysokiej i pomników przyrody 4. Opracowanych geodezyjnie elementów planu zagospodarowania - przestrzennego (linie rozgraniczające, linie regul., osie ulic) 5. Nie wyklucza się istnienia w terenie również uzbrojenia o którym brak było informacji branżowych i nie zostały odnalezione w czasie inwentaryzacji geodezyjnej	
Na mapie do celów projektowych wskazano następujące projekty sieci uzbrojenia terenu skoordynowane na Naradzie Koordynacyjnej w MODGIK: 1. proj.eN,ks-wo-1049/2017 2. proj.eN-187/2017 3. proj.eN-83/2013	
Informacje dodatkowe: - zakres pomiaru 1. Redakcja mapy zgodna z rozporządzeniem MAiC z dnia 21.10.2015r. (Dz. U. 2015, poz. 1938) z dnia 02.11.2015r. (Dz. U. 2015, poz. 2028) 2. Mapa sporządzona została zgodnie z rozporządzeniem MSWiA z dnia 09.11.2011r. (Dz. U. nr 263, poz. 1572) 3.1. Opracowanie nie dotyczy przypadku opisanego w § 79 ust. 5 rozporządzenia MSWiA z dnia 09.11.2011r. (Dz. U. nr 263, poz. 1572) 3-2. Mapa zгідna z przepisami § 79 ust. 5 rozporządzenia j.w. 4. Nie ustalono służebności grunтовой określonej w § 80 ust. 4 rozporządzenia MSWiA z dnia 09.11.2011r. (Dz. U. nr 263, poz. 1572) 5. Mapa nadaje się do celów projektowych w zakresie pomiaru 6. Wszystkie trwałe obiekty budowlane podlegają wytyczeniu przez jednostkę wykonawstwa geodezyjnego	

Wykonano me	Wykonano i n
Nazwa pliku: N	1. Zgodność pomiarów
Wielkość pliku	2. Zgodność
Wykonano ID: MODGIK	3. Zgodność
Zgłoszonej	4. Zgodność
W zakresie nr. 34, 156	
Podlegając	
Ustawy Pra	
Granice i n	