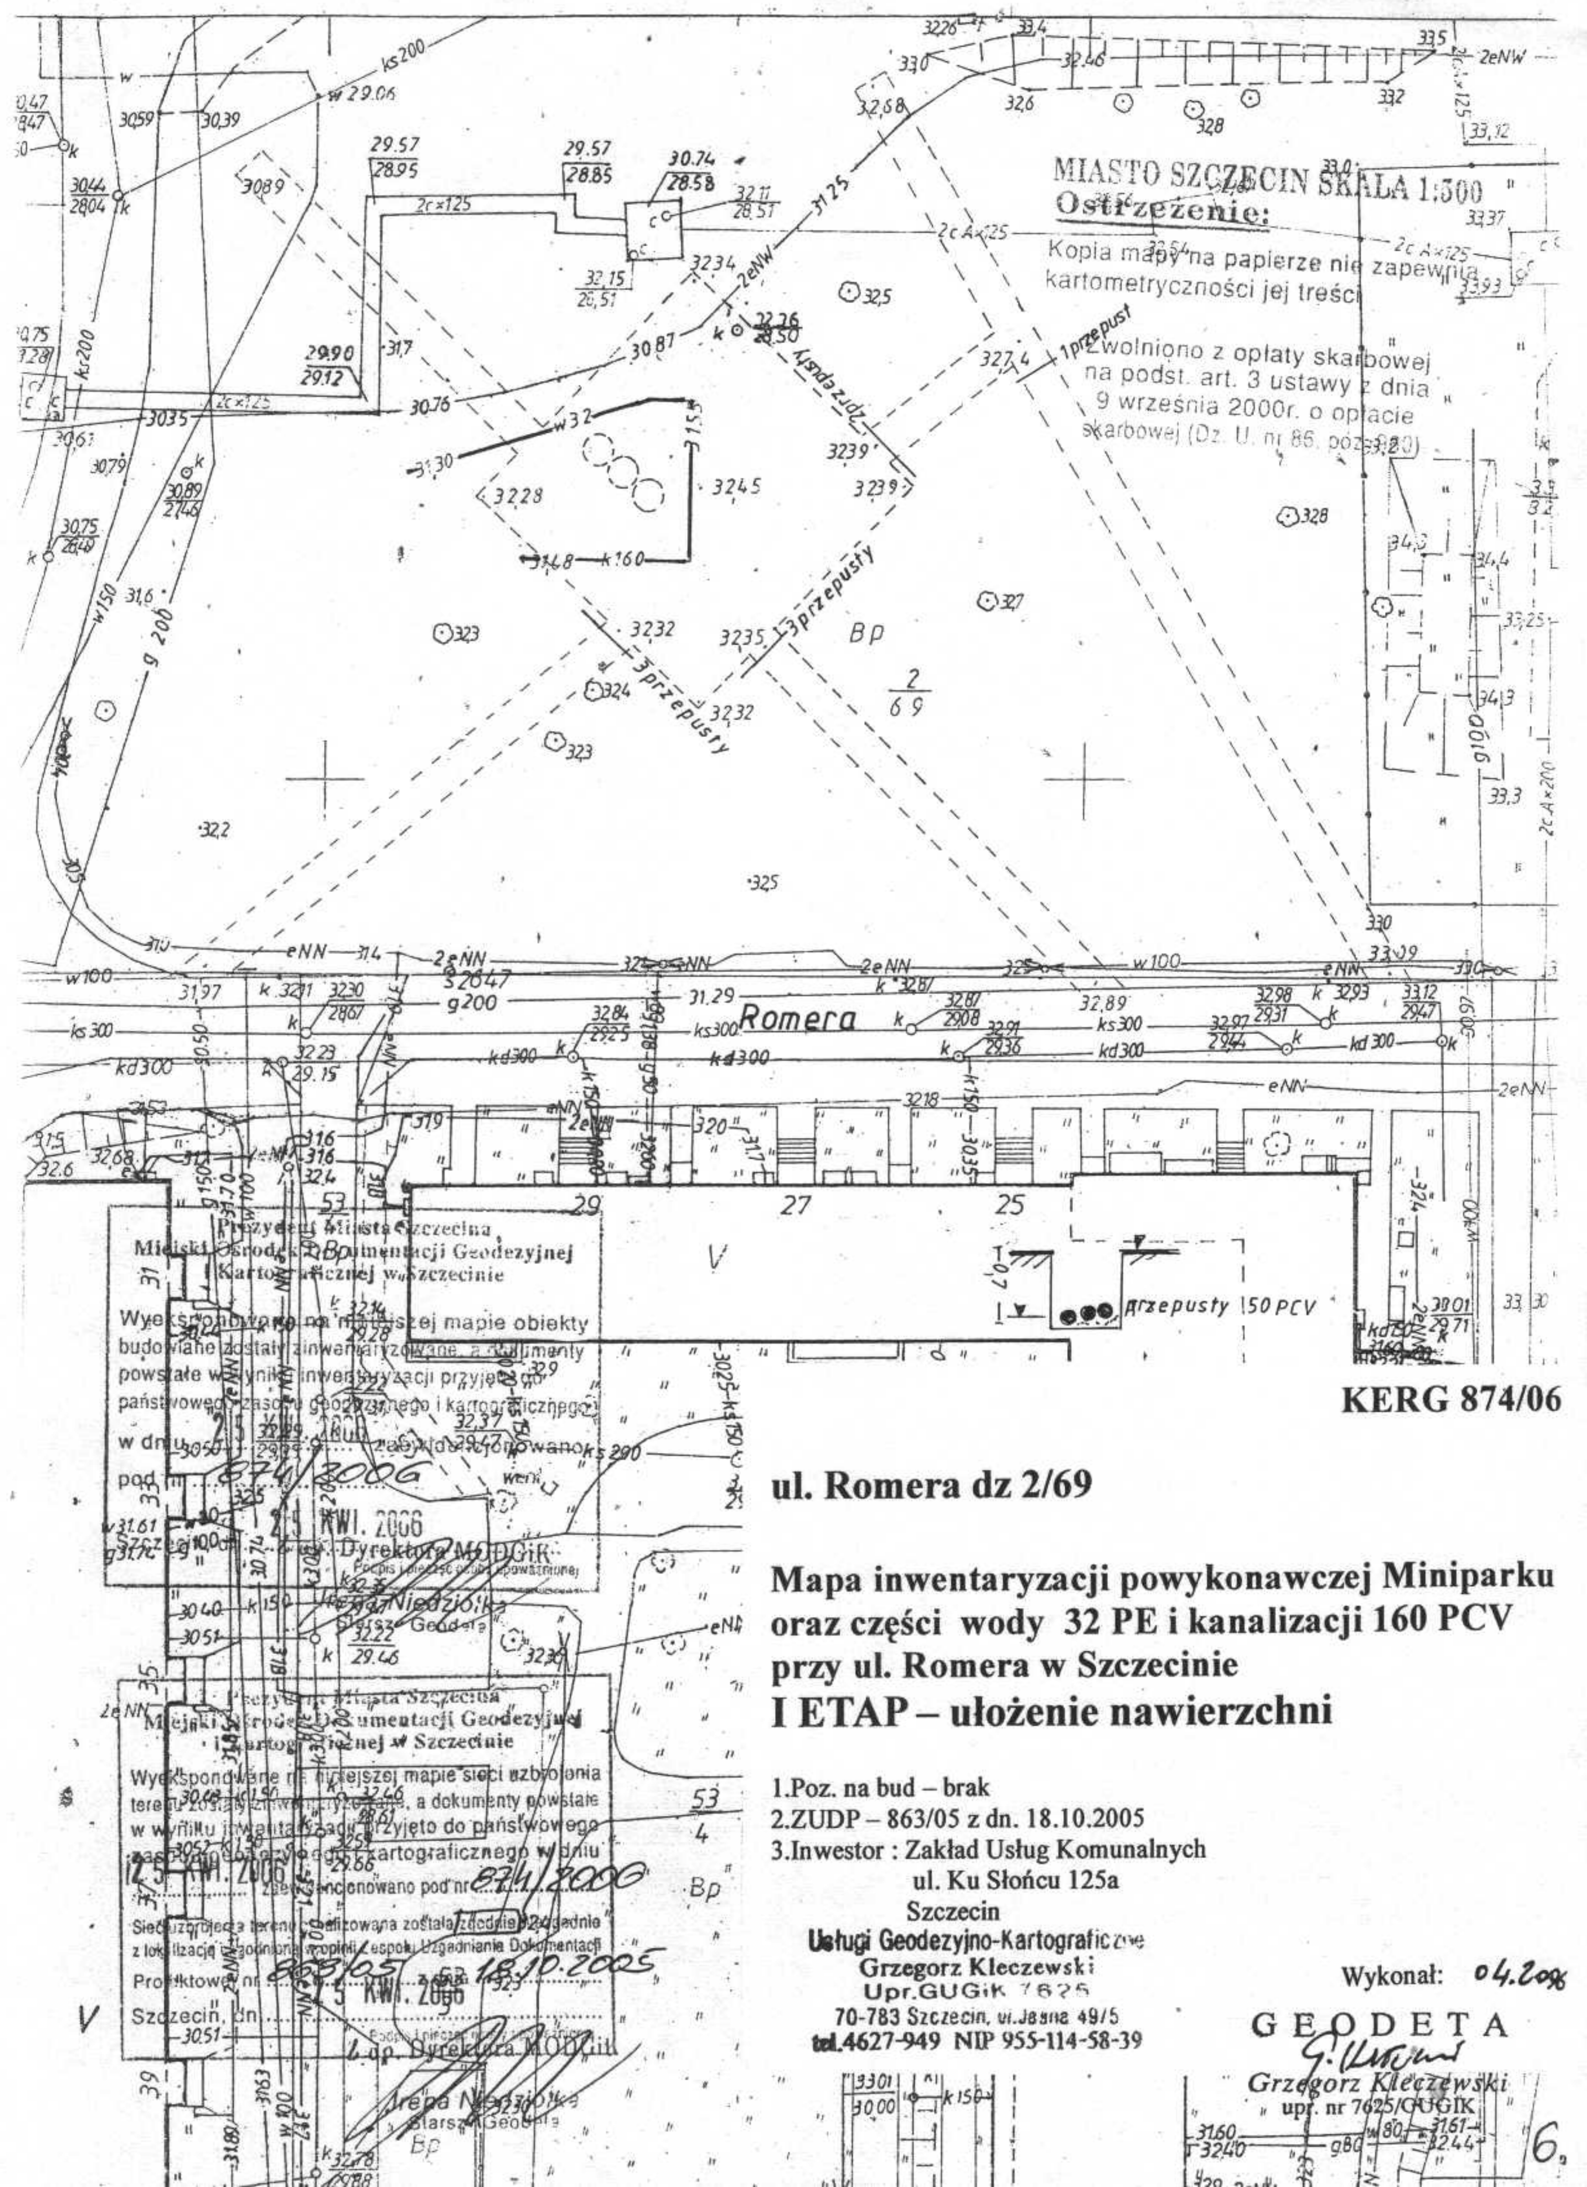

KERG 874/06

ul. Romera dz 2/69

Mapa inwentaryzacji powykonawczej Miniparku oraz części wody 32 PE i kanalizacji 160 PCV przy ul. Romera w Szczecinie

I ETAP – ułożenie nawierzchni

1.Poz. na bud – brak
2.ZUDP – 863/05 z dn. 18.10.2005
3.Inwestor : Zakład Usług Komunalnych
ul. Ku Słońcu 125a
Szczecin

Usługi Geodezyjno-Kartograficzne
Grzegorz Kleczewski
Upr.GUGiK 7625
70-783 Szczecin, ul. Jasna 49/5
tel.4627-949 NIP 955-114-58-39

Wykonał: 04.2006

GEODETA
Grzegorz Kleczewski
upr. nr 7625/GUGIK

6