OBIEKT: m.Szczecin, obręb 148 Pogodno
ul.St. Noakowskiego, działki nr 2/1, 2/2

Skala 1:500

Kierownik roboty:
Stanisław Woźniak
nr upr. zawod. 17398

GEOSYSTEM
Olejnik, Wałęcki, Woźniak
ul. Królowej Korony Polskiej 24
70-486 Szczecin
tel. (091) 423-15-55
(Jednostka wykonawstwa geodezyjnego)

Wykonano metodą: wektoryzacji mapy

Wykonano w ramach roboty: KERG 2631/2008

Wtórnik niniejszy sporządzono przy wykorzystaniu:
1. Mapy zasadniczej w skali 1:500
   arkusz mapy zasadniczej: 8-02.B-92, 8-02.D-2
2. Danych branżowych części uzbrojenia podziemnego
3. Pomiaru dodatkowych elementów (np: rzędne wejść, drzewostan, itp.)
4. Opracowanych geodezyjnie elementów planu zagospodarowania przestrzennego- (linie regulacyjne, osie ulic, itp.)

Uzbrojenie podziemne opracowano na podstawie:
1. Danych branżowych - z literą B.
2. Pośredniego ustalenia przebiegu uzbrojenia aparaturą elektromagnetyczną - z literą A.
3. Bezpośrednich pomiarów powykonawczych - bez litery.
4. W związku z tym, w częściach: 1 i 2 nie gwarantuje się kompletnosci, a dokładność położenia uzbrojenia jest niższa od dokładności kartometrycznej mapy.

Na niniejszym wtórniku wykazano następujące projekty obiektów budowlanych, w tym uzbrojenia podziemnego terenu:
1. ZUDP 909/01 - proj. t

Informacje dodatkowe:
1. Wszelkie trwałe obiekty budowlane podlegają wytyczeniu przez jednostkę wykonawstwa geodezyjnego. Nie wyklucza się istnienia w terenie innych nie wykazanych na mapie urządzeń podziemnych, które nie zostały zgłoszone do inwentaryzacji i o których, brak informacji w instytucjach branżowych.
2. Zakres pomiaru: — — — — —
3. W zakresie pomiaru znajdują się punkty osnowy objęte ochroną: brak.

Kierownik jednostki wykonawstwa geodezyjnego:
Stanisław Woźniak
nr upr. zawod. 17398

Wpisano do rejestru wtórników w:

Aktualność wtórnika na dzień:
12.09.2008 r.

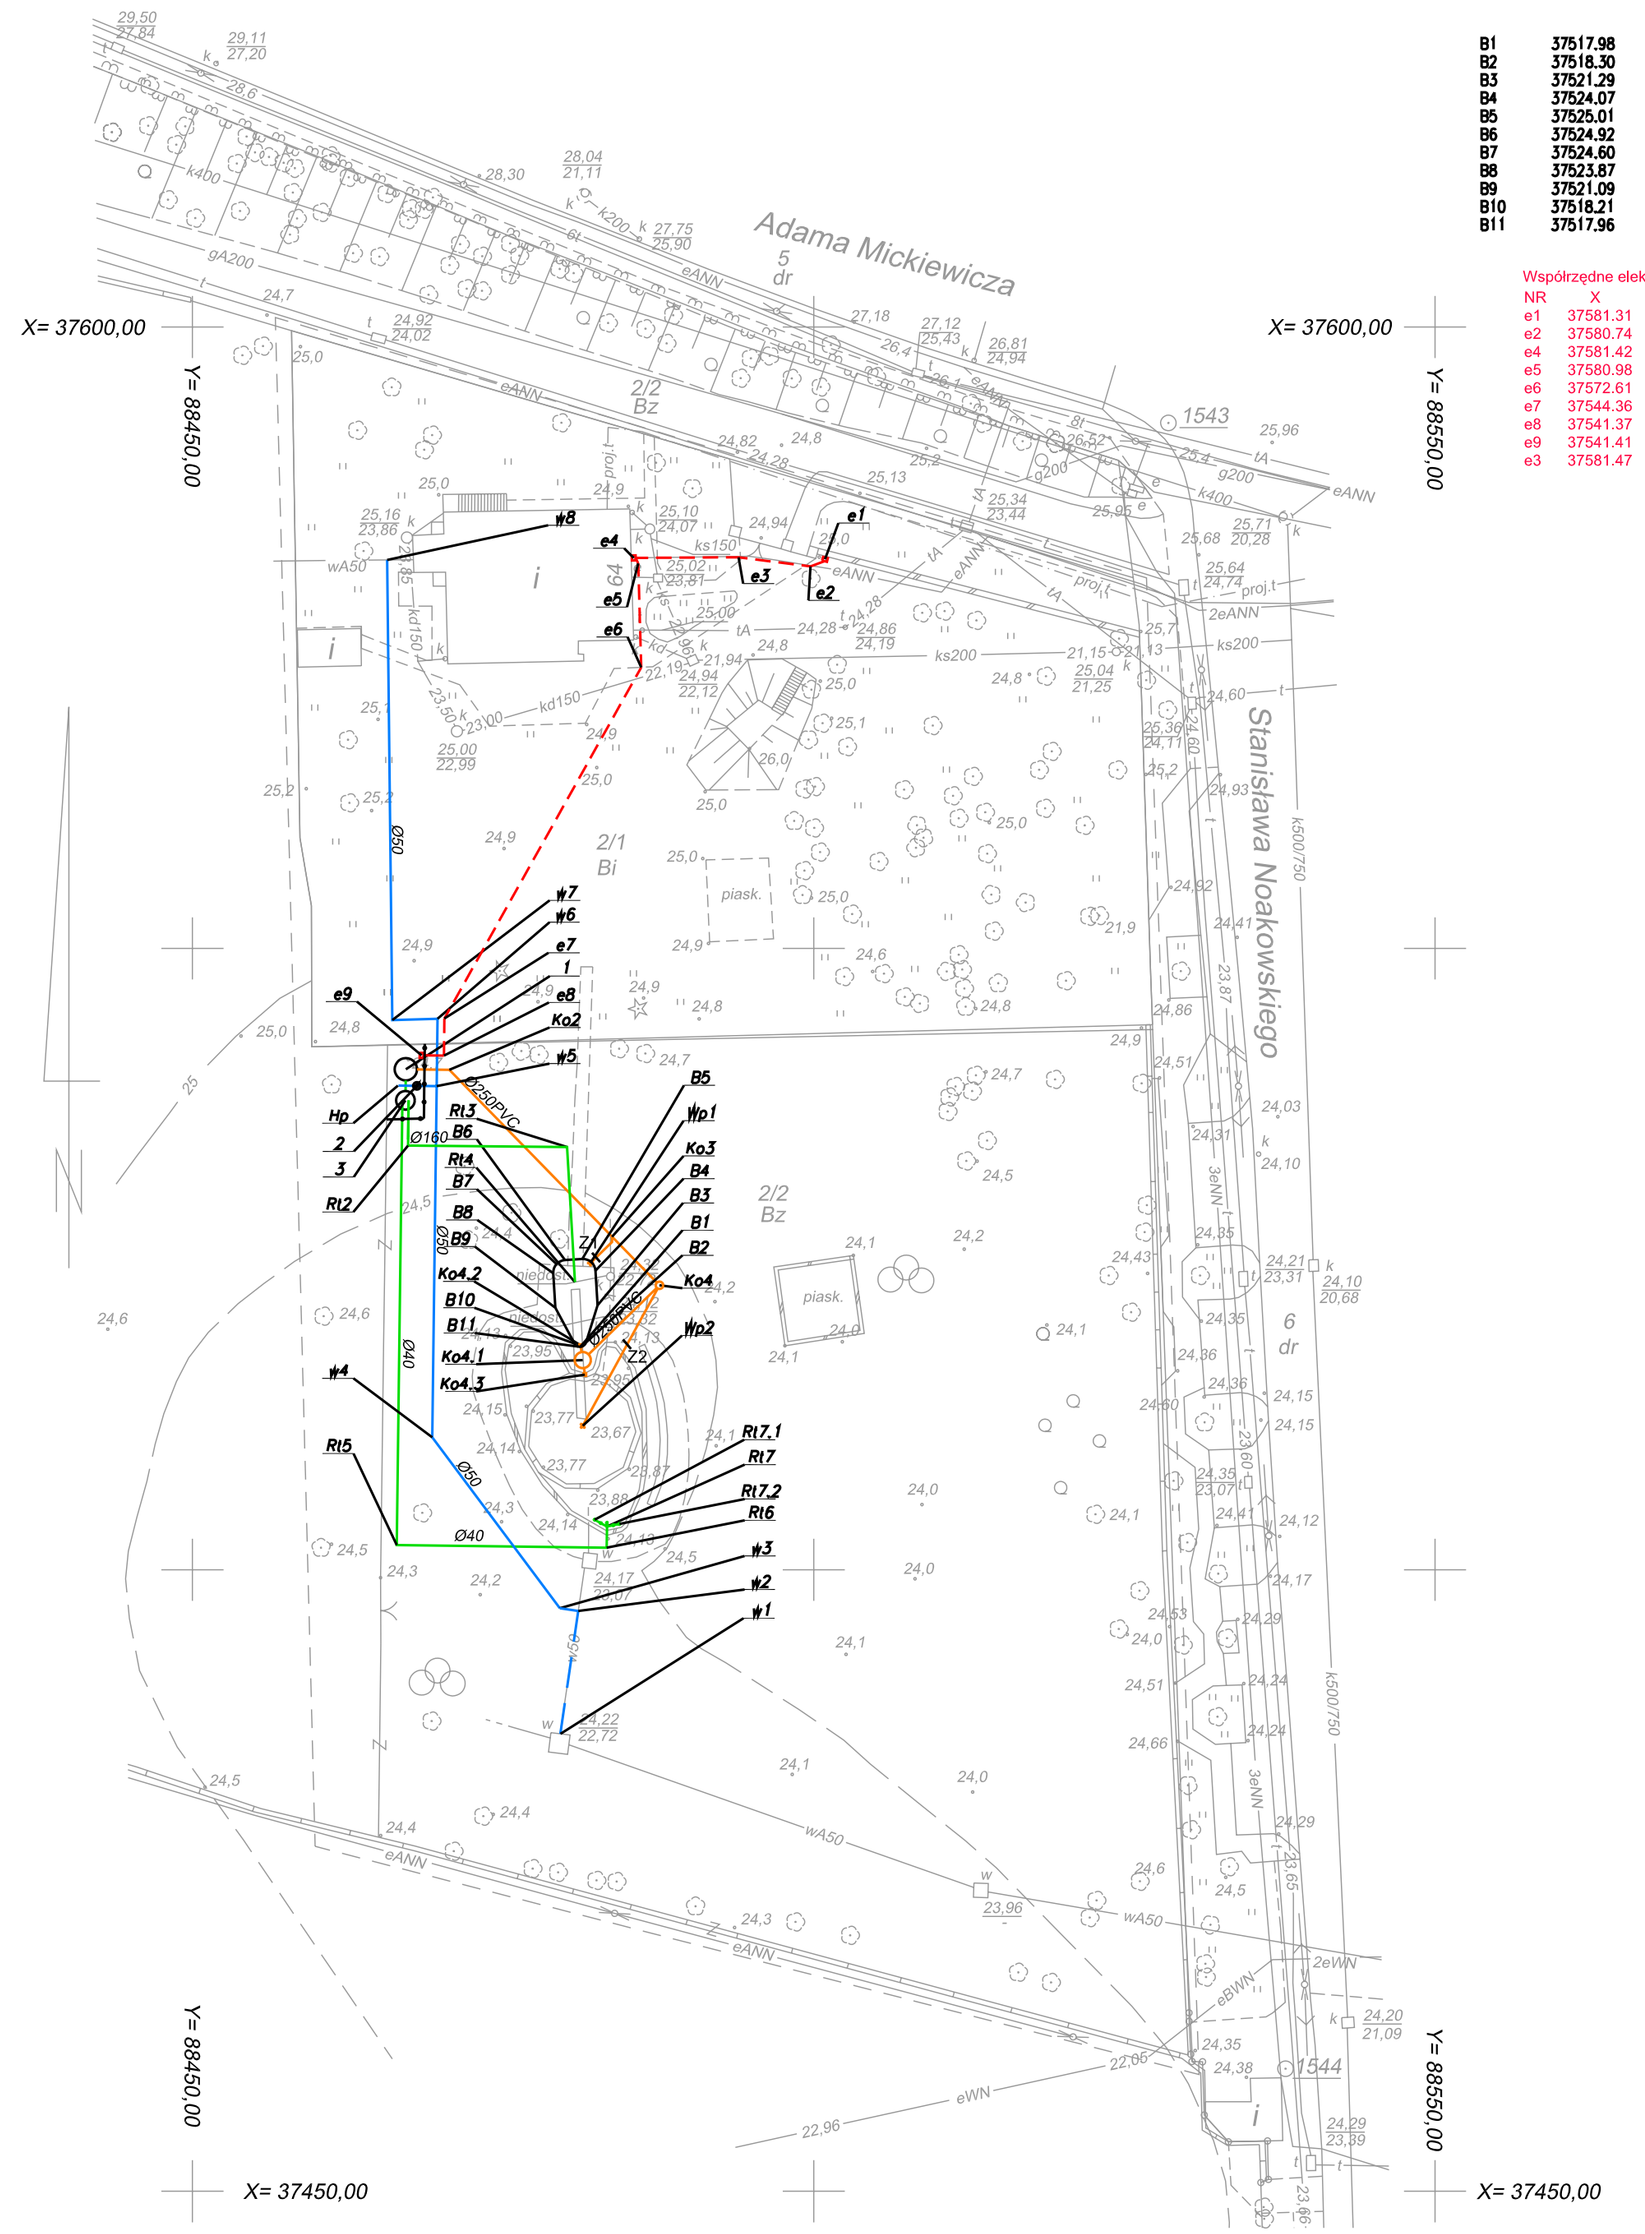

B1	37517.98	88481.24
B2	37518.30	88481.67
B3	37521.29	88482.60
B4	37524.07	88482.43
B5	37525.01	88481.38
B6	37524.92	88479.98
B7	37524.60	88479.30
B8	37523.87	88479.04
B9	37521.09	88479.20
B10	37518.21	88480.76
B11	37517.96	88481.05

Współrzędne elektryczne

NR	X	Y
e1	37581.31	88500.90
e2	37580.74	88499.74
e4	37581.42	88485.51
e5	37580.98	88485.87
e6	37572.61	88486.11
e7	37544.36	88470.28
e8	37541.37	88470.24
e9	37541.41	88468.45
e3	37581.47	88493.95

NR	X	Y
w1	37486.81	88479.62
w2	37496.69	88481.04
w3	37496.91	88479.56
w4	37510.66	88469.30
w5	37538.92	88469.66
w6	37544.34	88469.73
w7	37544.23	88466.08
w8	37581.26	88465.67
Hp	37538.96	88466.54
Ko2	37540.23	88470.68
Ko3	37526.80	88483.77
Ko4	37522.89	88487.58
Ko4.1	37516.88	88481.41
Ko4.2	37518.07	88481.24
Ko4.3	37515.71	88481.58
Wp1	37524.70	88482.03
Wp2	37511.59	88481.41
1	37540.28	88467.18
2	37538.94	88468.06
3	37537.78	88467.14
Rt2	37534.13	88467.35
Rt3	37534.01	88480.15
Rt4	37523.15	88480.79
Rt5	37501.99	88466.44
Rt6	37501.78	88483.34
Rt7	37503.48	88483.36
Rt7.1	37504.04	88482.37
Rt7.2	37503.69	88484.37

LEGENDA
- Projektowany wodociąg do przełożenia
- Projektowany wodociąg
- Projektowana kanalizacja obiegowa
- Projektowane rurociągi tłoczne
- Projektowane ogrodzenie
- Hp Projektowany Hydrant ogrodowy
- Z1-Z2 Zasuwy
- 1 Projektowana pompownia
- 2 Projektowana studzienka wodomierzowa
- 3 Projektowana komora zasuw
- Projektowany kabel 0,4 kV
- Projektowane szafki elektr.

jednostka projektowa :

top-eko PRACOWNIA PROJEKTOWA

TOP-EKO WOJCIECH BOGUSŁAWSKI
ul.Dworcowa 2a. 70-206 Szczecin
tel.(091) 431 98 70 fax.431 98 69
biuro@top-eko.pl www.top-eko.pl

autor / projektował :
inż. Wojciech BOGUSŁAWSKI upr. nr 237/Sz/83 , 277/Sz/83
Olgierd GRUNAU upr. nr 149/Sz/85 , 427/Sz/94

opracował :
mgr inż. Joanna Bąk
mgr inż. Bartłomiej Joskowski

sprawdził :
mgr inż. Monika Grieger upr. nr 70/Sz/2002
mgr inż. W. Purczyńsko upr. nr 407/Sz/94

inwestor :
ZAKŁAD USŁUG KOMUNALNYCH
ul. KU SŁOŃCU 125a, 71-080 SZCZECIN

nazwa inwestycji/adres :
PRZEKSZTAŁCENIE STAREJ NIECKI BASENIKU KĄPIELOWEGO NA FONTANNĘ
W PARKU NOAKOWSKIEGO W SZCZECINIE

tytuł opracowania :
PROJEKT ZAGOSPODAROWANIA TERENU
INSTALACJE TECHNOLOGICZNE FONTANNY

tytuł rysunku :
PLANSZA ZBIORCZA SIECI

miejsce i data :	skala :
Szczecin , sierpień 2008	1:500
kod pliku : 7301601	nr rys. : 01