-35a-

Punkty osnów geodezyjnych nr....brak....... Podlegają ochronie art. 15, art. 48 ust 1pkt 3 Prawa geodezyjnego i kartograficznego (Dz. U. z 1989 r. Nr 30, poz. 163 z późniejszymi zmianami).

OBIEKT:
m. Szczecin
ul. Przyszłości, Kolbacka

Usługi Geodezyjne i Kartograficzne
Grzegorz Kleczewski
ul. Jasna 49/5
70 - 783 Szczecin
tel. 601 576 161
(Jednostka wykonawstwa geodezyjnego.)

SKALA 1: 500

Wykonano metodą:
skanowanie, kalibracja, retusz, wyplot

Wykonano w ramach roboty geodezyjnej
K.E.R.G : 3395/2008
Zgłoszonej w MODGiK w Szczecinie

Kierownik roboty:
Grzegorz Kleczewski
Nr upr 7625

Wtórnik niniejszy sporządzono przy wykorzystaniu:
1. mapy zasadniczej w skali 1: 500
nr arkuszy 6 - 1 A - 69
2. danych branżowych części uzbrojenia podziemnego
3. pomiaru dodatkowych elementów
(rzędne wejść, drzewostan),
4. opracowanych geodezyjne elementów pl. na zagospodarowania przestrzennego(linie regulacyjne, osie ul. ;).

Prezydent Miasta Szczecina
Miejski Ośrodek Dokumentacji Geodezyjnej i Kartograficznej w Szczecinie
W obszarze oznaczonym linią ...wg zakr.pom.... dokonano aktualizacji treści mapy zasadniczej. Dokumenty z pomiaru uzupełniającego przyjęto do zasobu powiatowego w dniu 12.11.2008r i zaewidencjonowano pod nr ...Kerg. 3395/2008
Niniejsza mapa może służyć dla celów projektowych.
Projektowane obiekty budowlane wymagające pozwolenia na budowę podlegają wytyczeniu i inwentaryzacji powykonawczej przez jednostki uprawnione do wykonywania prac geodezyjnych.
Szczecin dn. 12 listopada 2008r
INFORMATYK

Informacje dodatkowe:
1.Brak
2.

Zakres:

Na niniejszym wtórniku wykazano następujące projekty obiektów budowlanych, w tym uzbrojenia podziemnego terenu:
1. 148/01 - proj. w, k, s

Prezydent Miasta Szczecina
Miejski Ośrodek Dokumentacji Geodezyjnej i Kartograficznej w Szczecinie
Reprodukowanie, rozpowszechnianie i rozprowadzanie niniejszego dokumentu wymaga zezwolenia o którym mowa w art. 18 ustawy z dnia 17 maja 1989r. - Prawo geodezyjne i kartograficzne (Dz. U. nr 3 poz. 163 z późniejszymi zmianami).
Szczecin, dn. 12 listopada 2008r
INFORMATYK

70-562 Szczecin Pl. Orła Białego 1, tel. (091) 48 80 440; tel./fax. (091) 46 46 2
PRZEDSIĘBIORSTWO REALIZACJI INSTALACJI OCHRONY ŚRODOWISKA
PROAT-SERVICE Sp.z o.o.

	Imię i nazwisko	Nr uprawnień	Podpis	Skala:
Autor projektu:	inż. Z. Zajda	154/Sz/76		1:500
Projektant:	mgr inż. M. Szpok	179/Sz/90		Faza: PB
Opracował:	mgr inż. J. Klisz	311/Sz/83		
Sprawdzający:	mgr inż. K. Jabłoński	149/Sz/83		Data:
Projektant technolog:	mgr inż. A. Kucharski	Ś-056		12.2008
Inwestor:	Gmina M. Szczecin-Zakład Usług Komunalnych; ul. Ku Słońcu 125A; 71-080 Szczecin			
Adres obiektu	Szczecin ul. Przyszłości - Kolbacka	Dz. 253;247d 225/2dr		
Inwestycja:	Budowa tymczasowego punktu zbiórki odpadów problemowych dla mieszkańców miasta przy ul.Przyszłości-Kolbacka w Szczecinie	Nr umowy: ZOŚ/5/200		
Tytuł projektu:	Zewnętrzne sieci wod.-kan.	Nr projektu: PS/ZOŚ/5/2008/		
Tytuł rysunku:	Plan sytuacyjny	Rewizja:	Nr rysunku WK-1	

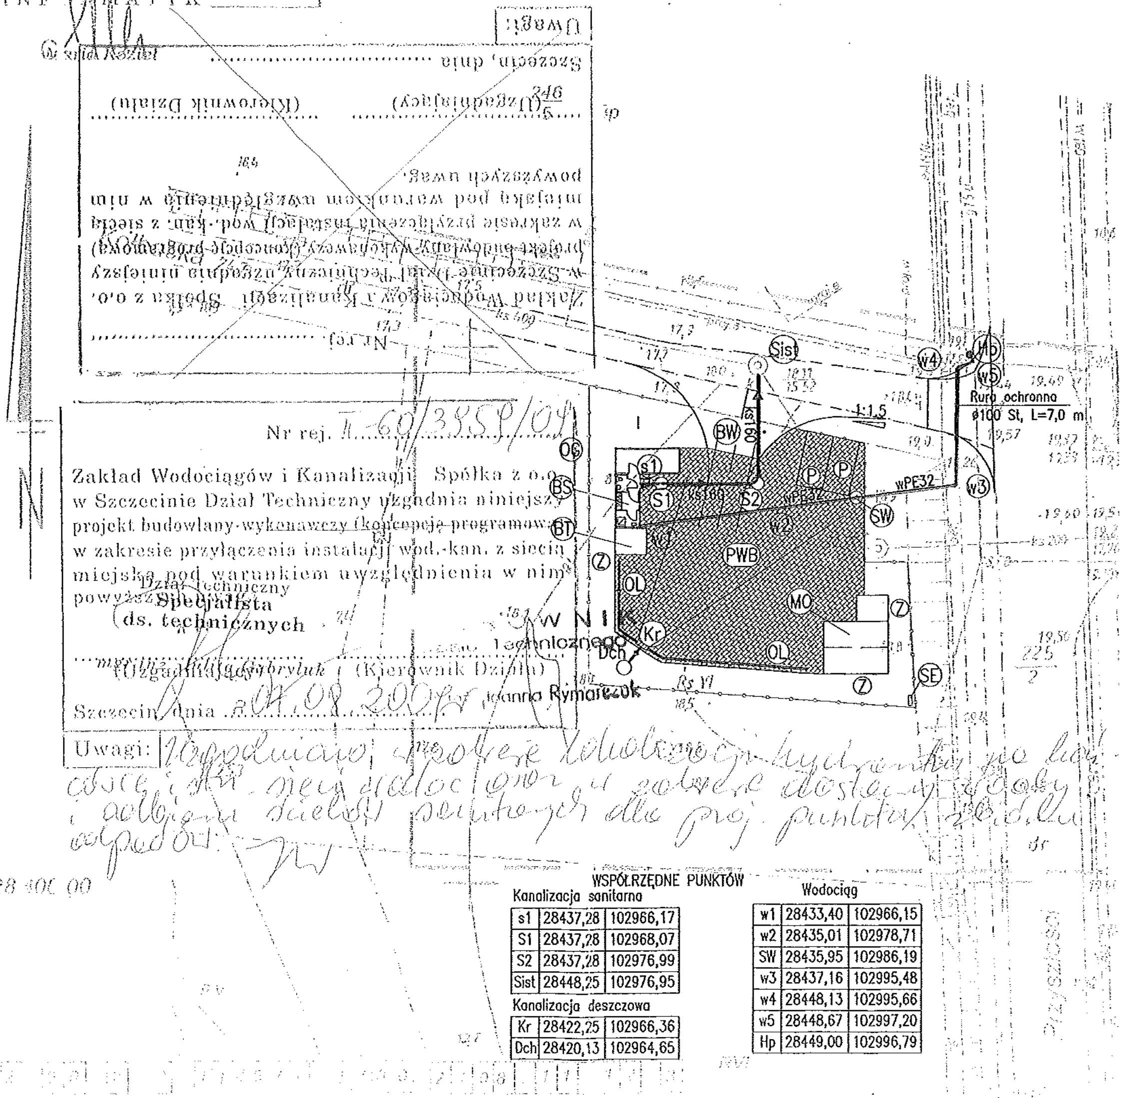

Uwagi:
Szczecin, dnia ......
......(Uzgadniający) ......(Kierownik Działu)
Nr rej. ......
Zakład Wodociągów i Kanalizacji Spółka z o.o. w Szczecinie Dział Techniczny uzgadnia niniejszy projekt budowlany-wykonawczy (koncepcję programową) w zakresie przyłączenia instalacji wod.-kan. z siecią miejską pod warunkiem uwzględnienia w nim powyższych uwag.

Nr rej. II-60/3858/04
Zakład Wodociągów i Kanalizacji Spółka z o.o. w Szczecinie Dział Techniczny uzgadnia niniejszy projekt budowlany-wykonawczy (koncepcję programową) w zakresie przyłączenia instalacji wod.-kan. z siecią miejską pod warunkiem uwzględnienia w nim powyższych uwag.
Dział Techniczny
Specjalista
(ds. technicznych
......(Uzgadniający) ......(Kierownik Działu)
Joanna Rymarczuk
Szczecin, dnia 07.01.2009r
Uwagi: Uzgadniamy przebieg lokalizacji hydrantu na działce i sieci wodociągowej oraz dostawę wody i odbiór ścieków sanitarnych dla proj. punktu zb. odpadów.

Uzbrojenie podziemne opracowano na podstawie:
1. danych branżowych - z literą I
2. pośredniego ustalenia przebiegu aparaturą elektromagnetyczną - z literą A.
3. bezpośrednich pomiarów powykonawczych - bez litery.
W związku z tym w częściach 1 i 2 nie gwarantuje się kompletności, a dokładność położenia uzbrojenia jest niższa od dokładności kartometrycznej mapy.

Wszelkie trwałe obiekty budowlane podlegają wytyczeniu przez jednostki wykonawstwa geodezyjnego
Nie wyklucza się istnienia w terenie innych nie wykazanych na mapie urządzeń podziemnych, które nie zostały załączone do inwentaryzacji i o których brak informacji w inst. Branżowych

Prezydent Miasta Szczecina
MODGiK w Szczecinie
z dnia 12.11.2008r
Nr 1446/01/08
INFORMATYK

Aktualność wtórnika na dzień:
10.11.2008

Wpisano
do rejestru
wtórników w ...... (miejsce na pieczęć)

Kierownik Jednostki Wykonawstwa geodezyjnego
Grzegorz Kleczewski

SZCZECIN, dnia 10.11.2008 ...... podpis

WSPÓŁRZĘDNE PUNKTÓW

Kanalizacja sanitarna

s1	28437,28	102966,17
S1	28437,28	102968,07
S2	28437,28	102976,99
Sist	28448,25	102976,95

Kanalizacja deszczowa

Kr	28422,25	102966,36
Dch	28420,13	102964,65

Wodociąg

w1	28433,40	102966,15
w2	28435,01	102978,71
SW	28435,95	102986,19
w3	28437,16	102995,48
w4	28448,13	102995,66
w5	28448,67	102997,20
Hp	28449,00	102996,79